


206,3

-K 300-
K 1000-

205,9

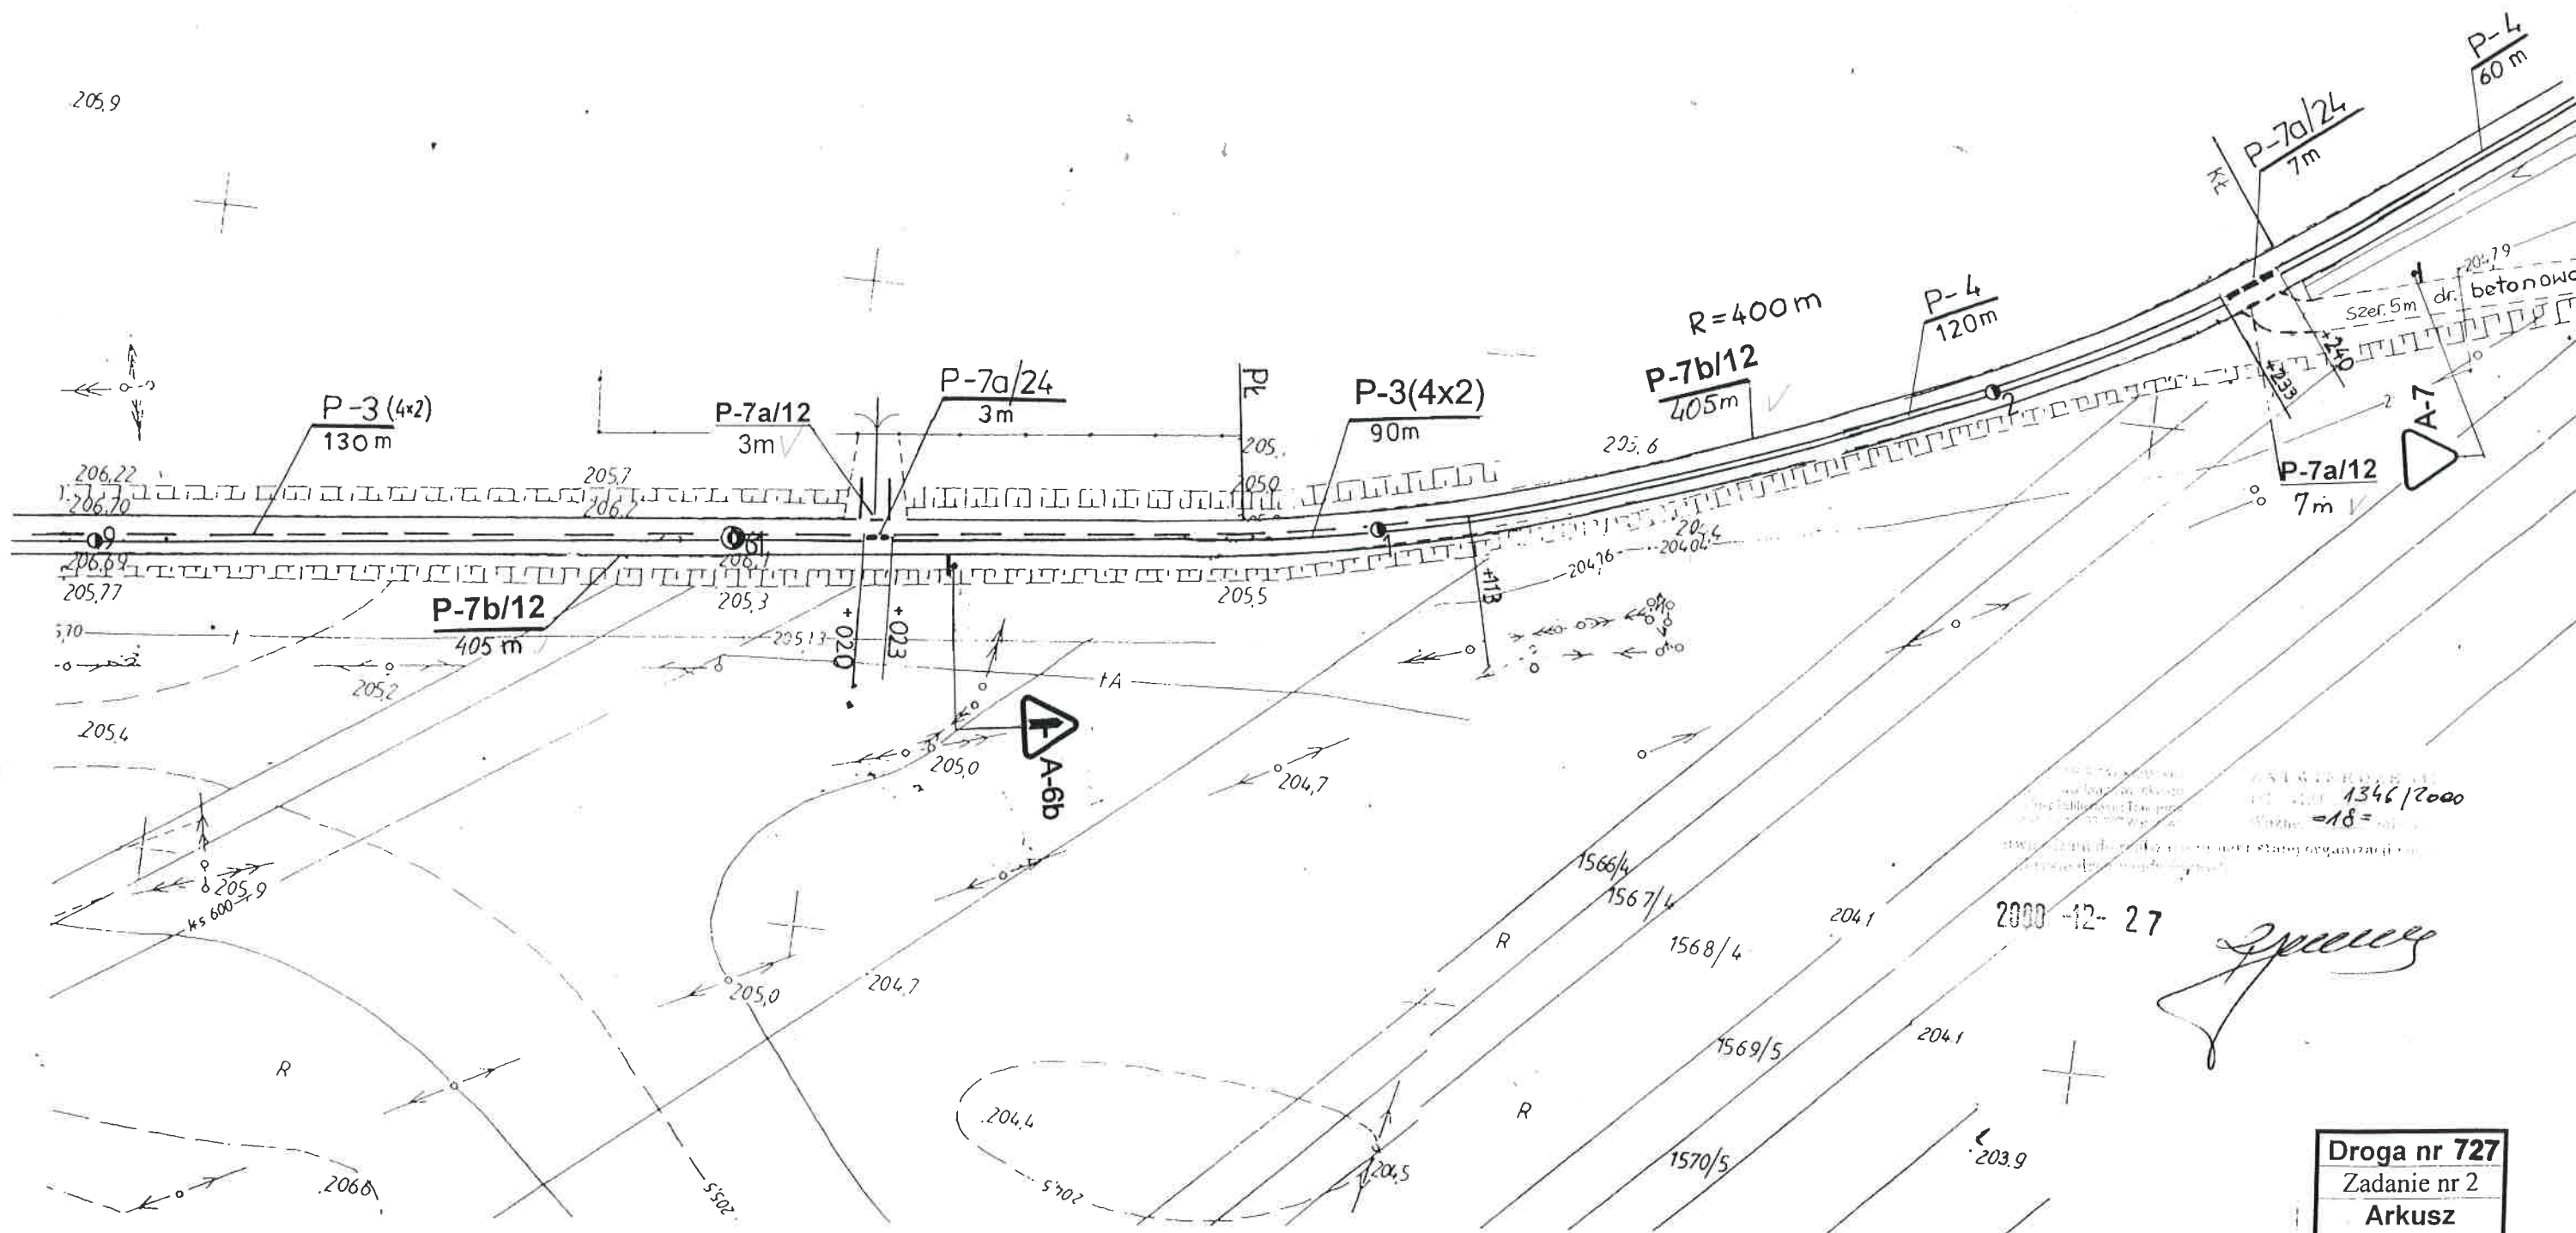

2000-11-17
Z UPOWAŻNIENIA
KOMENDANTA WOJEWÓDZKIEGO POLICJI
z siedzibą w RADOMIU
-03-

PROJEKT - SZKIC
organizacji ruchu opiniuję
pozytywnie - ~~negatywnie~~
z następującymi warunkami

ASYSTENT
Wydziału Ruchu Drogowego
KWP z siedzibą w RADOMIU

mt. asp. Radosław Osuch

2000-12-27

Droga nr 727
Zadanie nr 2
Arkusz
nr 35
skala 1:1000

P7a/12 - 10


P7b/12 - 810

2000-11-17
 Z UPOWAŻNIENIA
 KOMENDANTA WOJEWÓDZKIEGO POLICJI
 z siedzibą w RADOMIU
 03
 PROJEKT - SZKIC
 organizacji ruchu opiniuję
 pozytywnie - ~~negatywnie~~
 z następującymi warunkami


ASYSTENT
 Wydziału Ruchu Drogowego
 KWP z siedzibą w RADOMIU


mt. asp. Radostaw Osuch

WOJ. RL

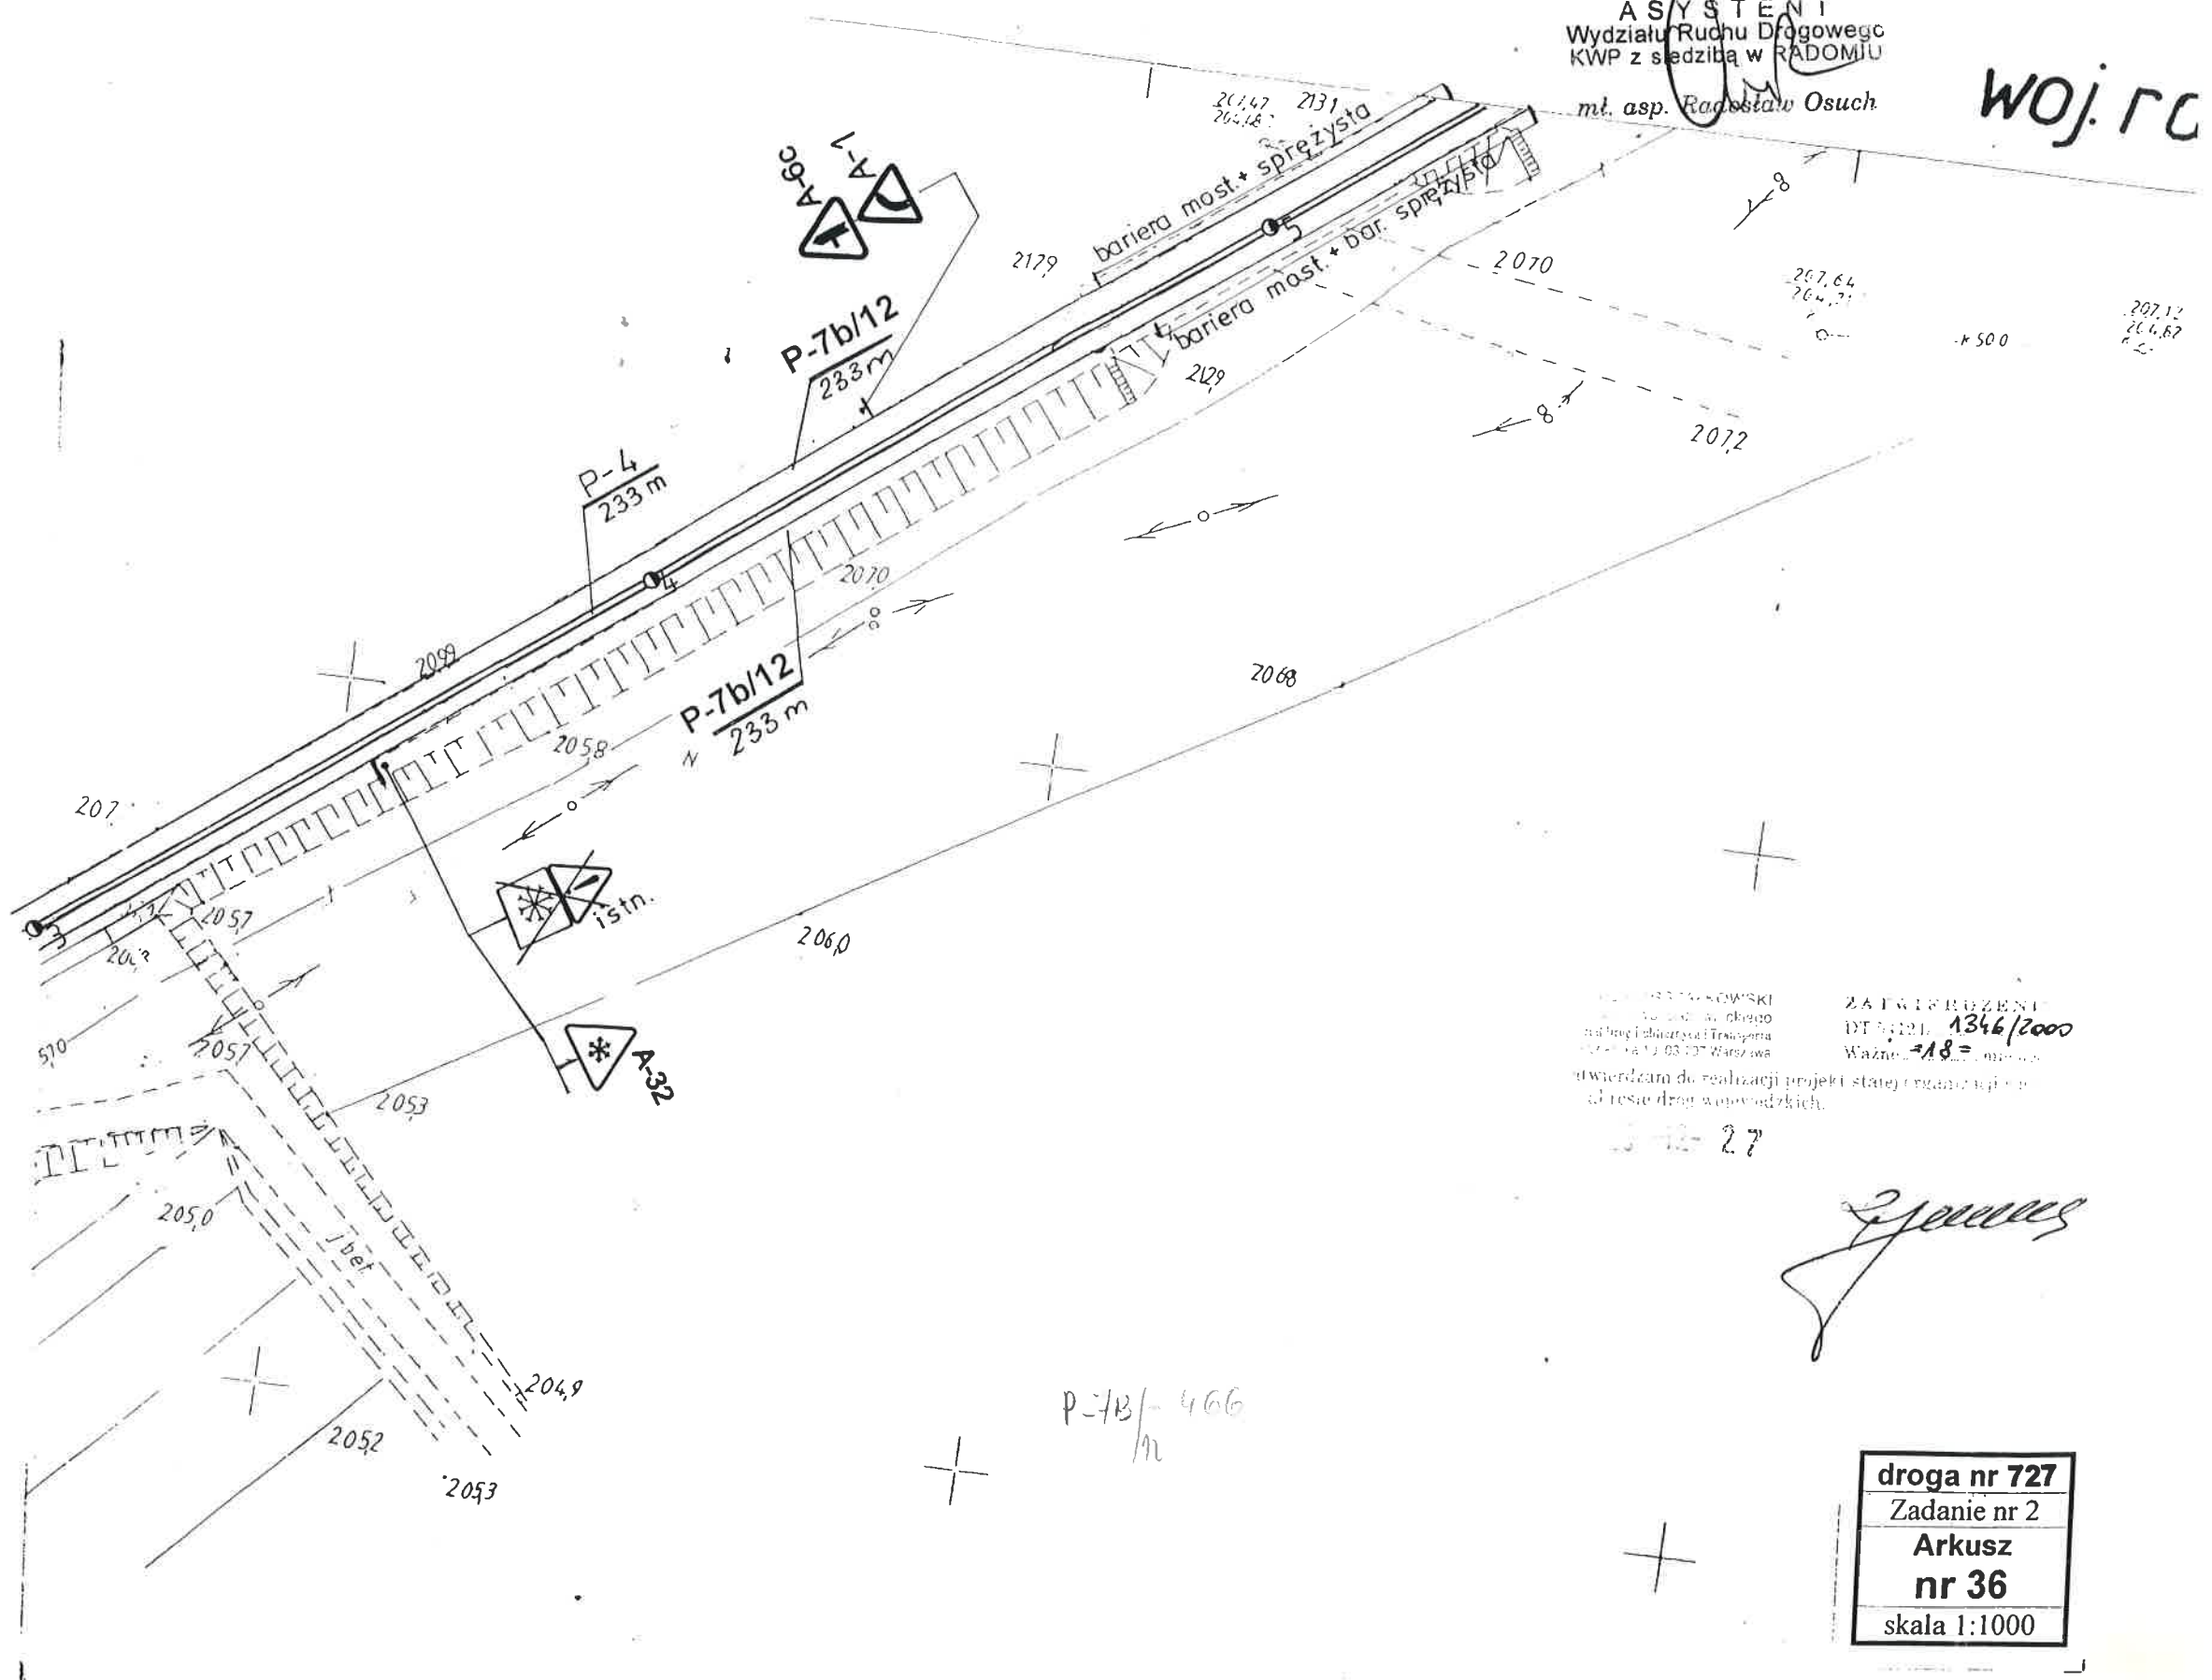

droga nr 727
Zadanie nr 2
Arkusz
nr 36
skala 1:1000

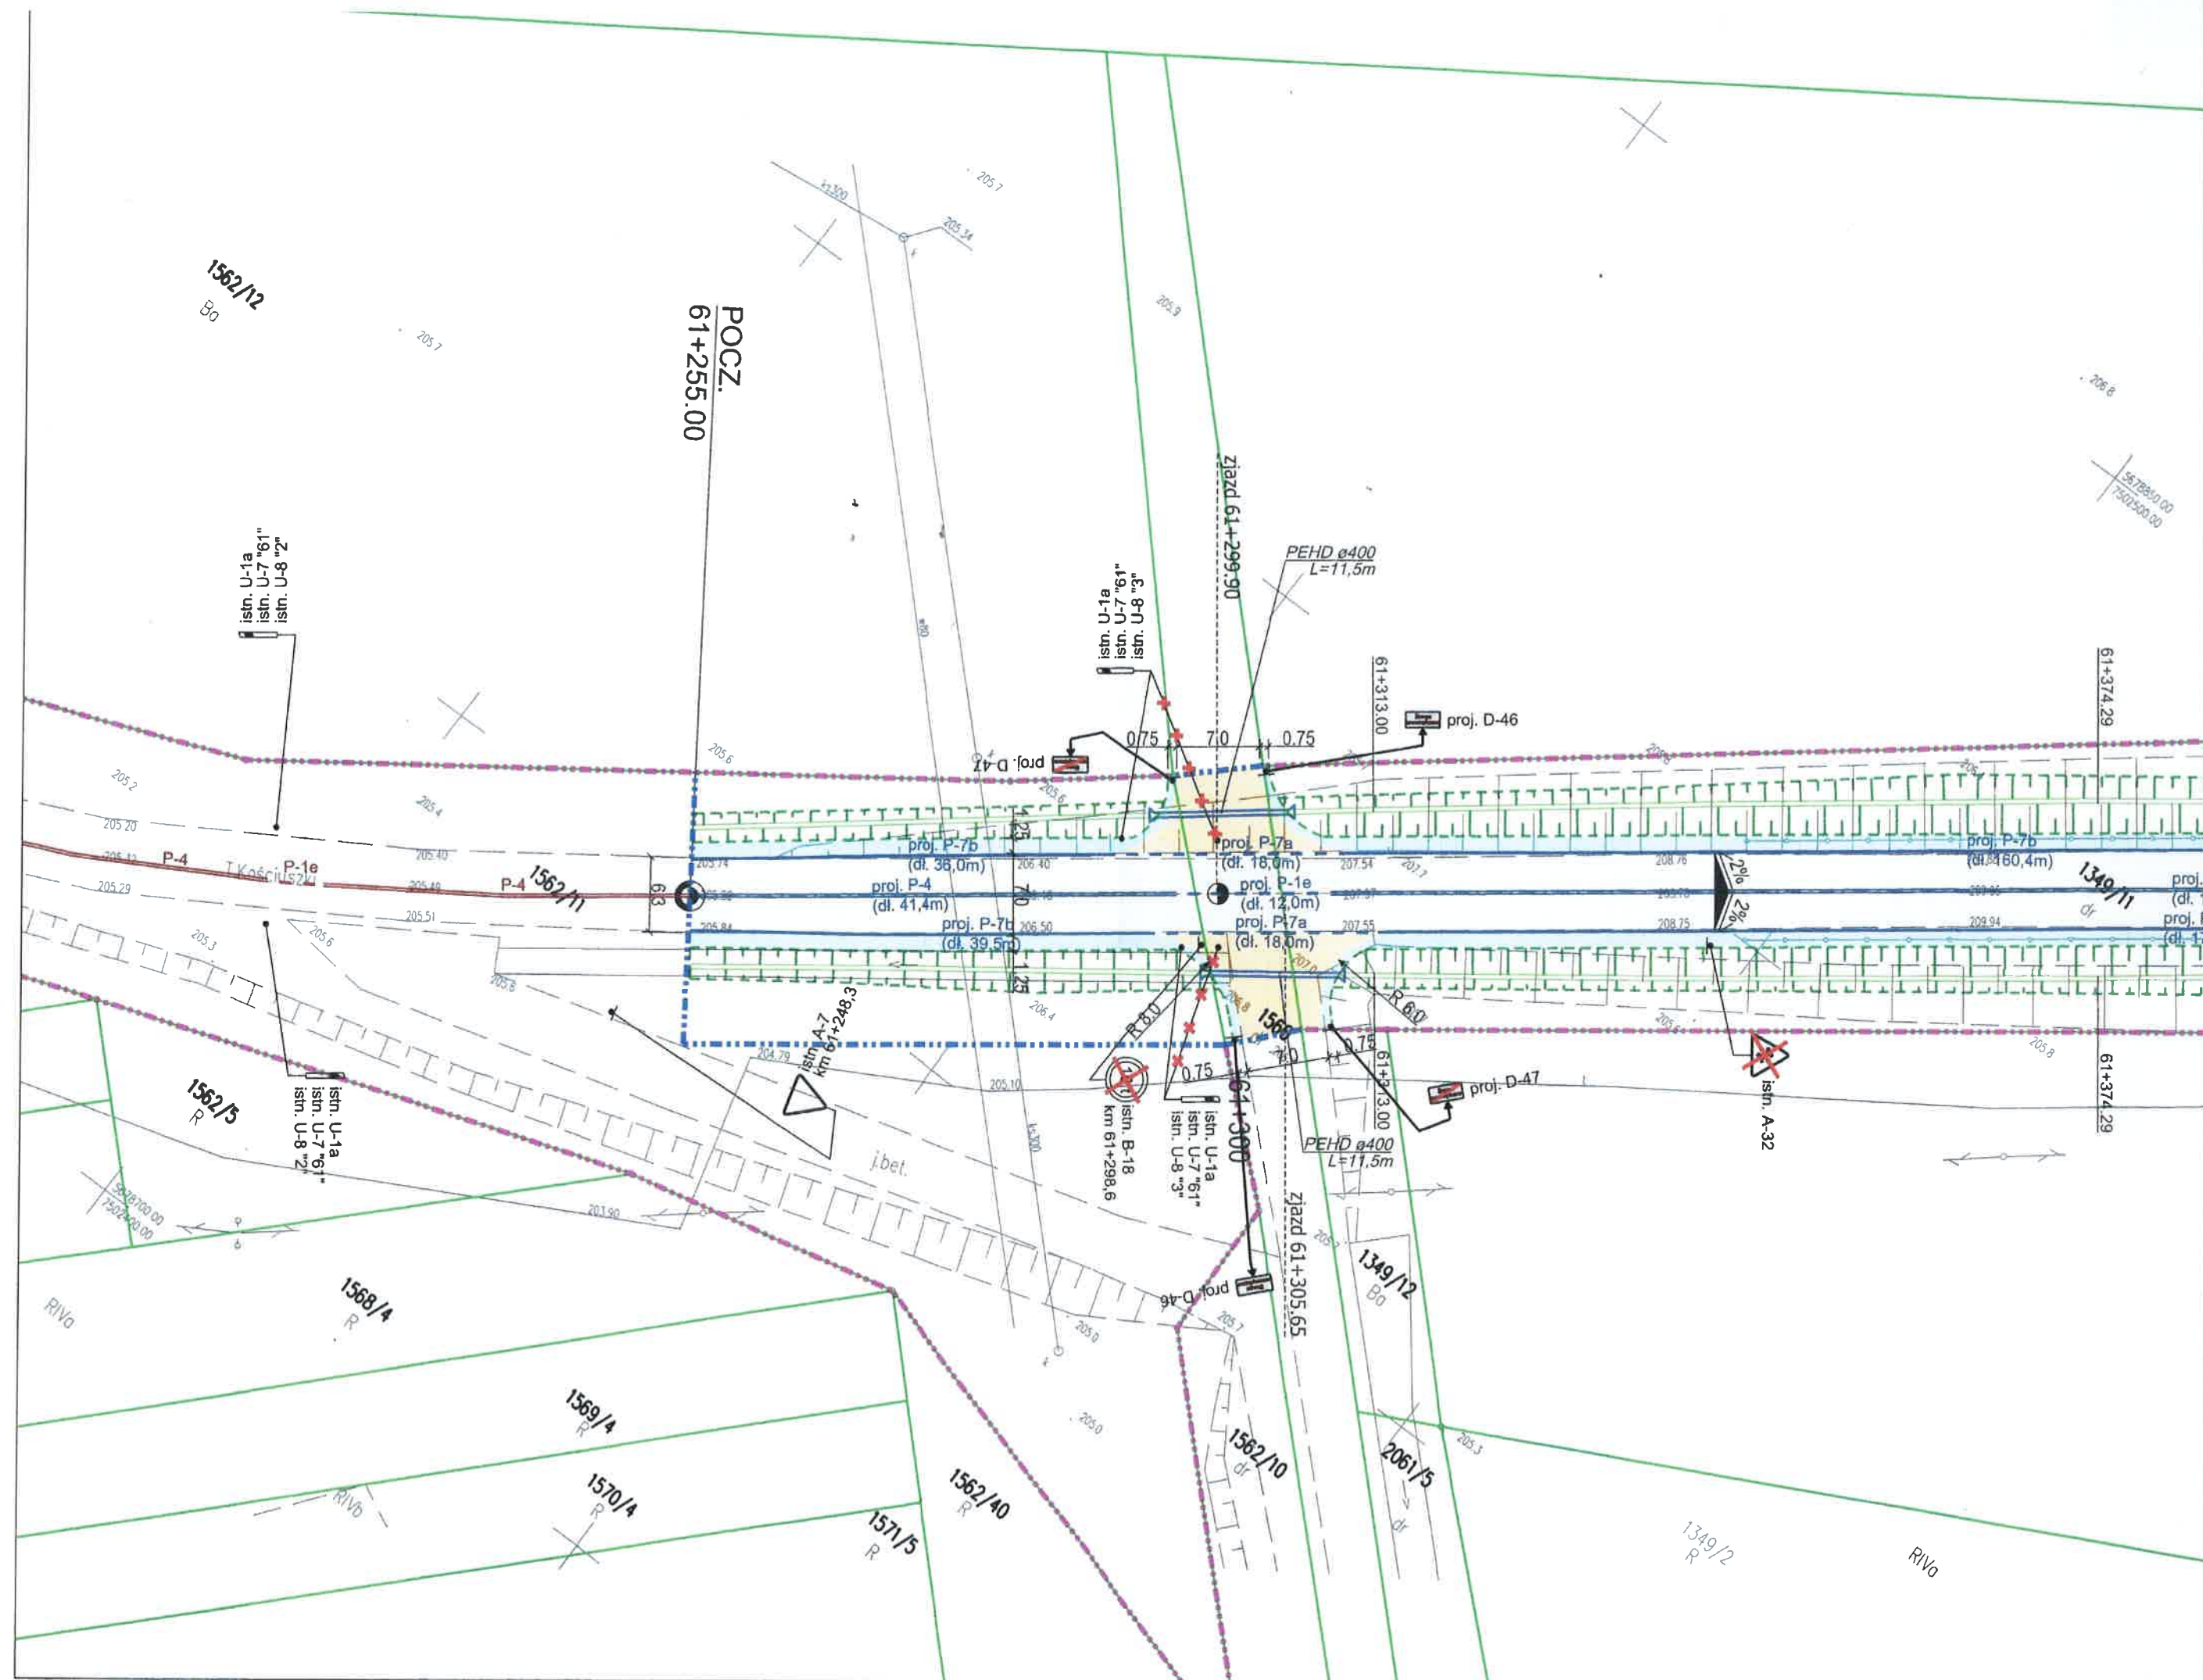

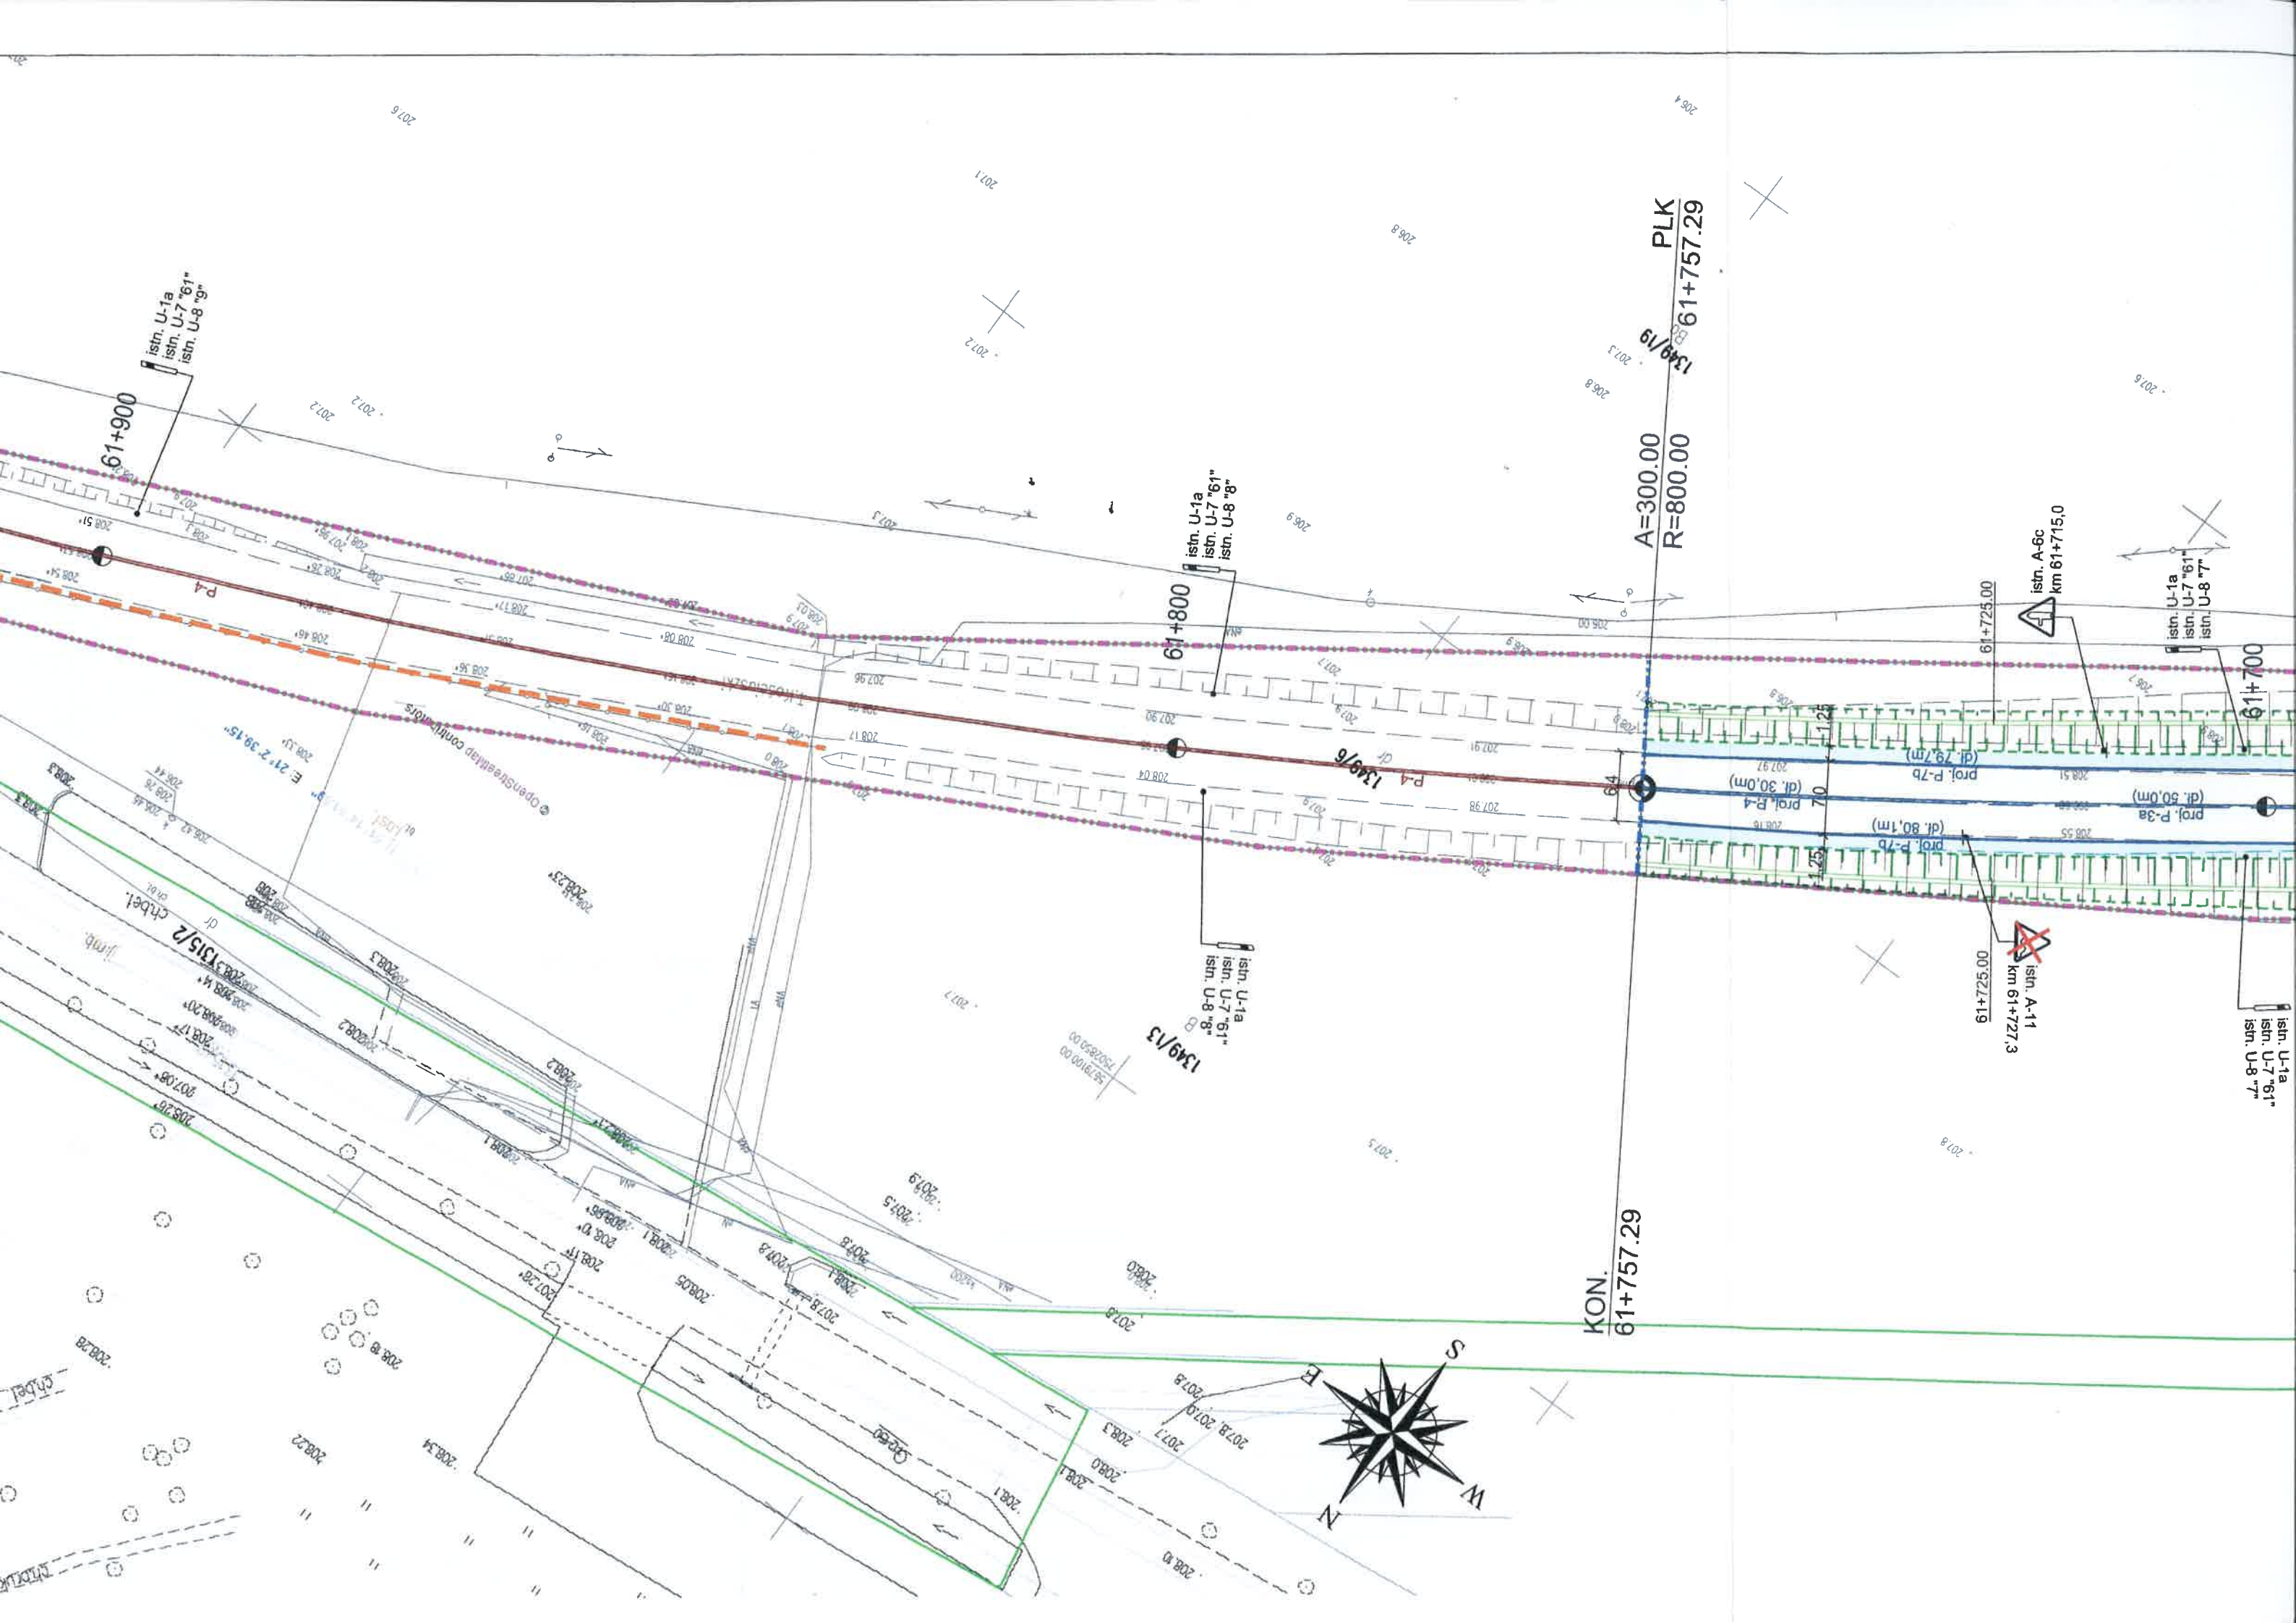

- typ folii: 0,05 0,06 0,07 0,99 1,00
Poziome: cienkowarstwowe / grubowarstwowe




2000-11-17
Z UPOWAŻNIENIA
KOMENDANTA WOJEWÓDZKIEGO POLICJI
z siedzibą w RĄDOMIU

PROJEKT - SZKIC
organizacji ruchu opiniuje
pozytywnie - ~~negatywnie~~
z następującymi warunkami

ASYSTENT
Wydziału Ruchu Drogowego
KWP z siedzibą w RĄDOMIU
mł. asp. Radosław Osuch

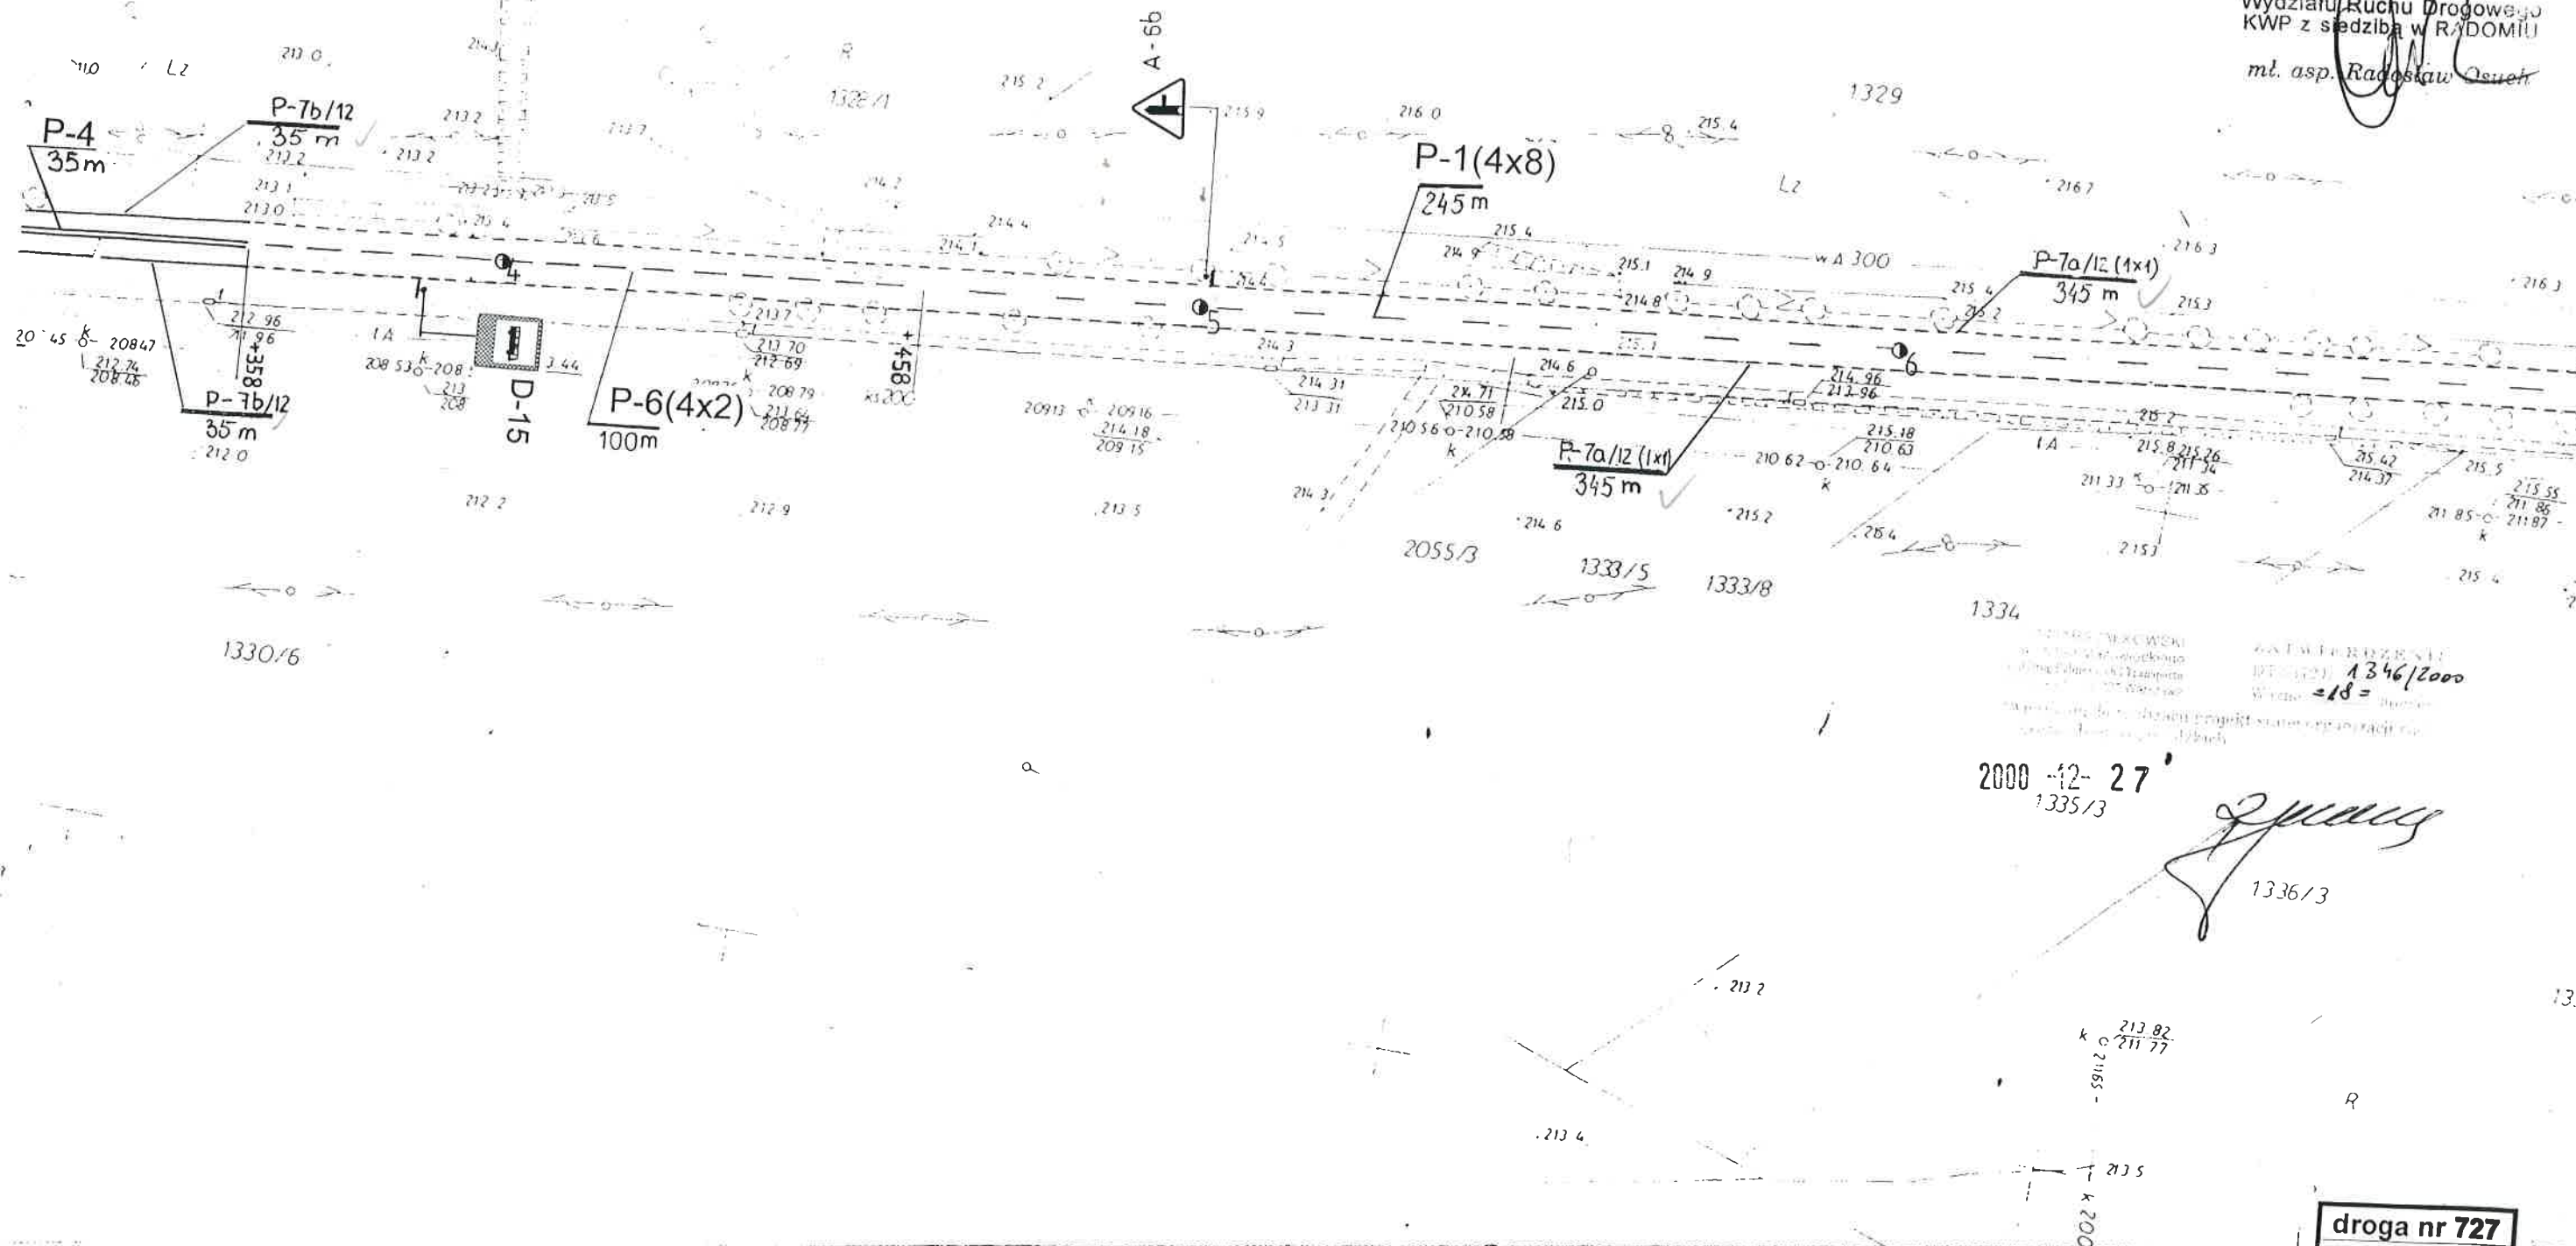

2000-12-27
1335/3

[Signature]
1336/3

droga nr 727
Zadanie nr 2
Arkusz
nr 39
skala 1:1000

stwierdzam do realizacji projekt stałej organizacji ruchu
akresie dróg wojewódzkich.

Ważne = 18 = miesiąc


ASYSTENT
Wydziału Ruchu Drogowego
KWP z siedzibą w RADOMIU
mł. asp. Radosław Osuch




Z UPOWAŻNIENIA
KOMENDANTA WOJEWÓDZKIEGO POLICJI
z siedzibą w RADOMIU
PROJEKT-⁰³ SZKIC
organizacji ruchu opiniuje
pozytywnie - negatywnie
z następującymi warunkami

2000 -12- 27

skala 1:1000

Aktualizacja projektu stałej organizacji ruchu dot.:
"Przebudowy drogi wojewódzkiej nr 727 (ul. Kościuszki) w Wierzbicy od km 63+455 do km 64+610
 związana z wprowadzeniem zmiany stałej organizacji ruchu dot.:
Aktualizacji stałej organizacji ruchu na ulicach Krasickiego, Żeromskiego, Sienkiewicza w Wierzbicy"

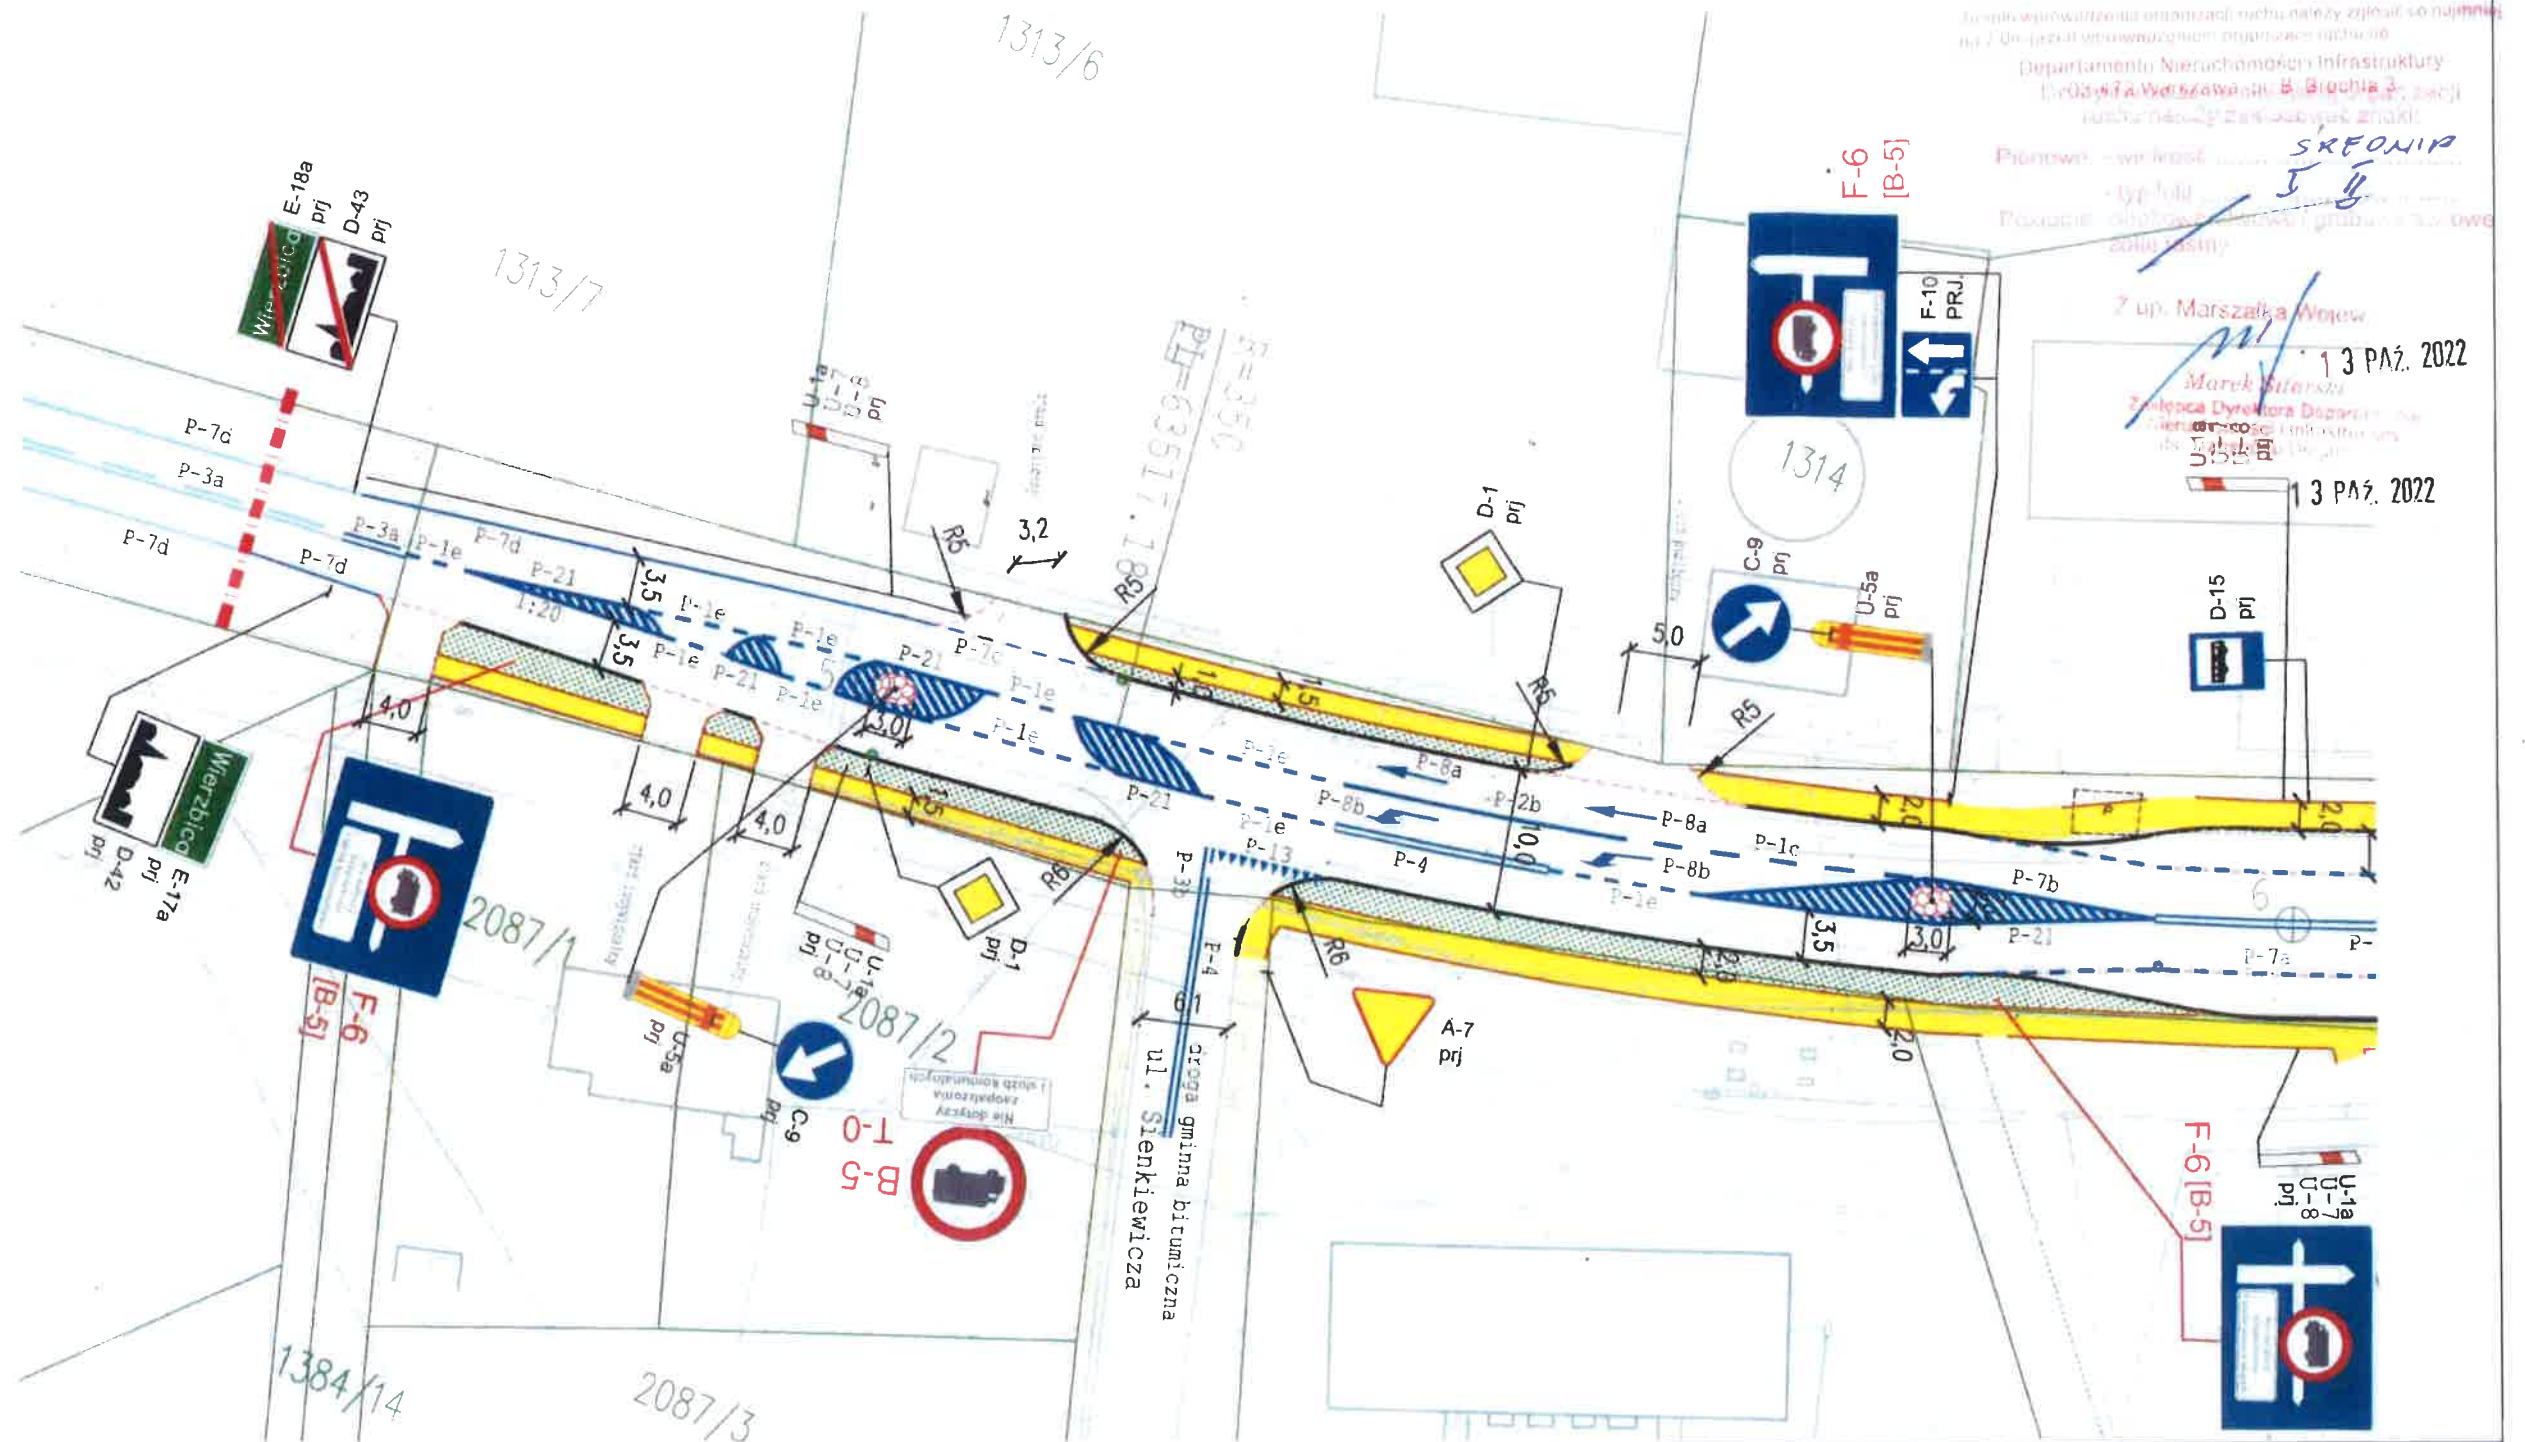

LEGENDA:

- projektowane oznakowanie pionowe dot. przebudowy DW727
- oznakowanie pionowe wykonane w ramach realizacji zadania pn.:
 "Aktualizacja stałej organizacji ruchu na ulicach Krasickiego,
 Żeromskiego, Sienkiewicza w Wierzbicy" do utrzymania
 przez Zarząd Dróg Gminnych w Wierzbicy
- projektowane oznakowanie poziome dot. przebudowy DW727
- granica opracowania

Biuro Projektowo - Usługowe "DROGAN" Grzegorz Nachyla 26-600 Radom, ul. Wróblewskiego 36 lok 16 tel: 508 348 065, drogan@interia.eu		Stadium: STAŁA ORGANIZACJA RUCHU		Zamierzenie budowlane: Przebudowa drogi wojewódzkiej nr 727 (ul. Kościuszki) w Wierzbicy od km 63+455 do km 64+610 - AKTUALIZACJA	
Branża: DROGOWA		Tytuł rysunku: Plan Sytuacyjny Oznakowania od km 63+462 do km 63+590		Data: 08.2022 r.	
Skala: 1:500		Nr rysunku: 3.1		Branża/Stanoisko: DROGOWA Projektant	
Imię i nazwisko: mgr inż. Grzegorz Nachyla		Nr uprawnień: MAZ/0278/POOD/04		Podpis:	