

MAPA DO CELÓW PROJEKTOWYCH
SKALA 1:500

Województwo: warmińsko-mazurskie
 Powiat: piski
 Jedn. ewid.: 28160 2_5 Orzysz – obszar wiejski
 Obręb: 0016- Ogródek
 Miejscowość: Klusy

Siatka krzyży układ 2000
 Układ wysokościowy: Kronsztadt 60

L. ks. zam.: 8112/48/2013
 KERG 16-420/2013


Mapa aktualna na dn. 22.05.2013 r.

----- zakres opracowania

Nie badano występowania służebności gruntowych
 na opracowywanym obszarze.


Wykonał:
 Geodeta Uprawniony
 Świadcstwo Nr 8112 MGPIB
 mgr inż. Andrzej Dąbrowski
 12-200 Pisz, ul. Krzywa 31, tel. 604 782 122

Szkic orientacyjny
skala 1:25000

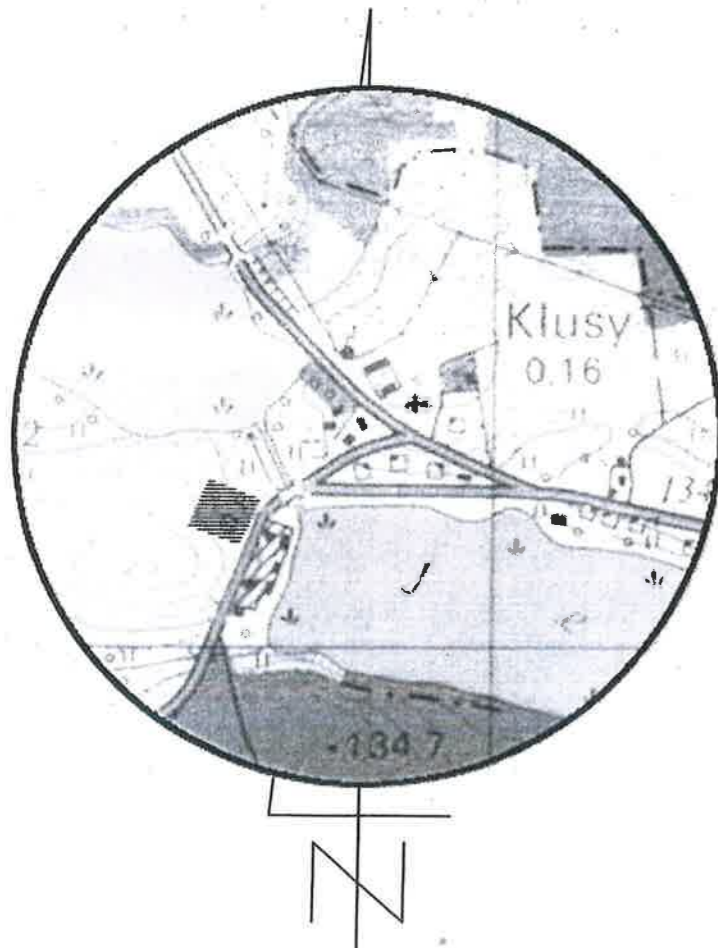

A — LYMIANA PRZEBEK ZE SZTACHET DREWNIANYCH
 NA PRZĘPCE 2 PANELE POLCIEKANYCH O SZEROKOŚCI
 OD 1,90 M DO 2,75 M + 1 SZT 3,10 M.

B — LYMIANA OGRODZENIA Z PŁATKI OCTRÓJKOWEJ
 WYPOKIEW 1,50 M NA KUPKACH METALOWYCH
 OPATRONYCH I GRANICE

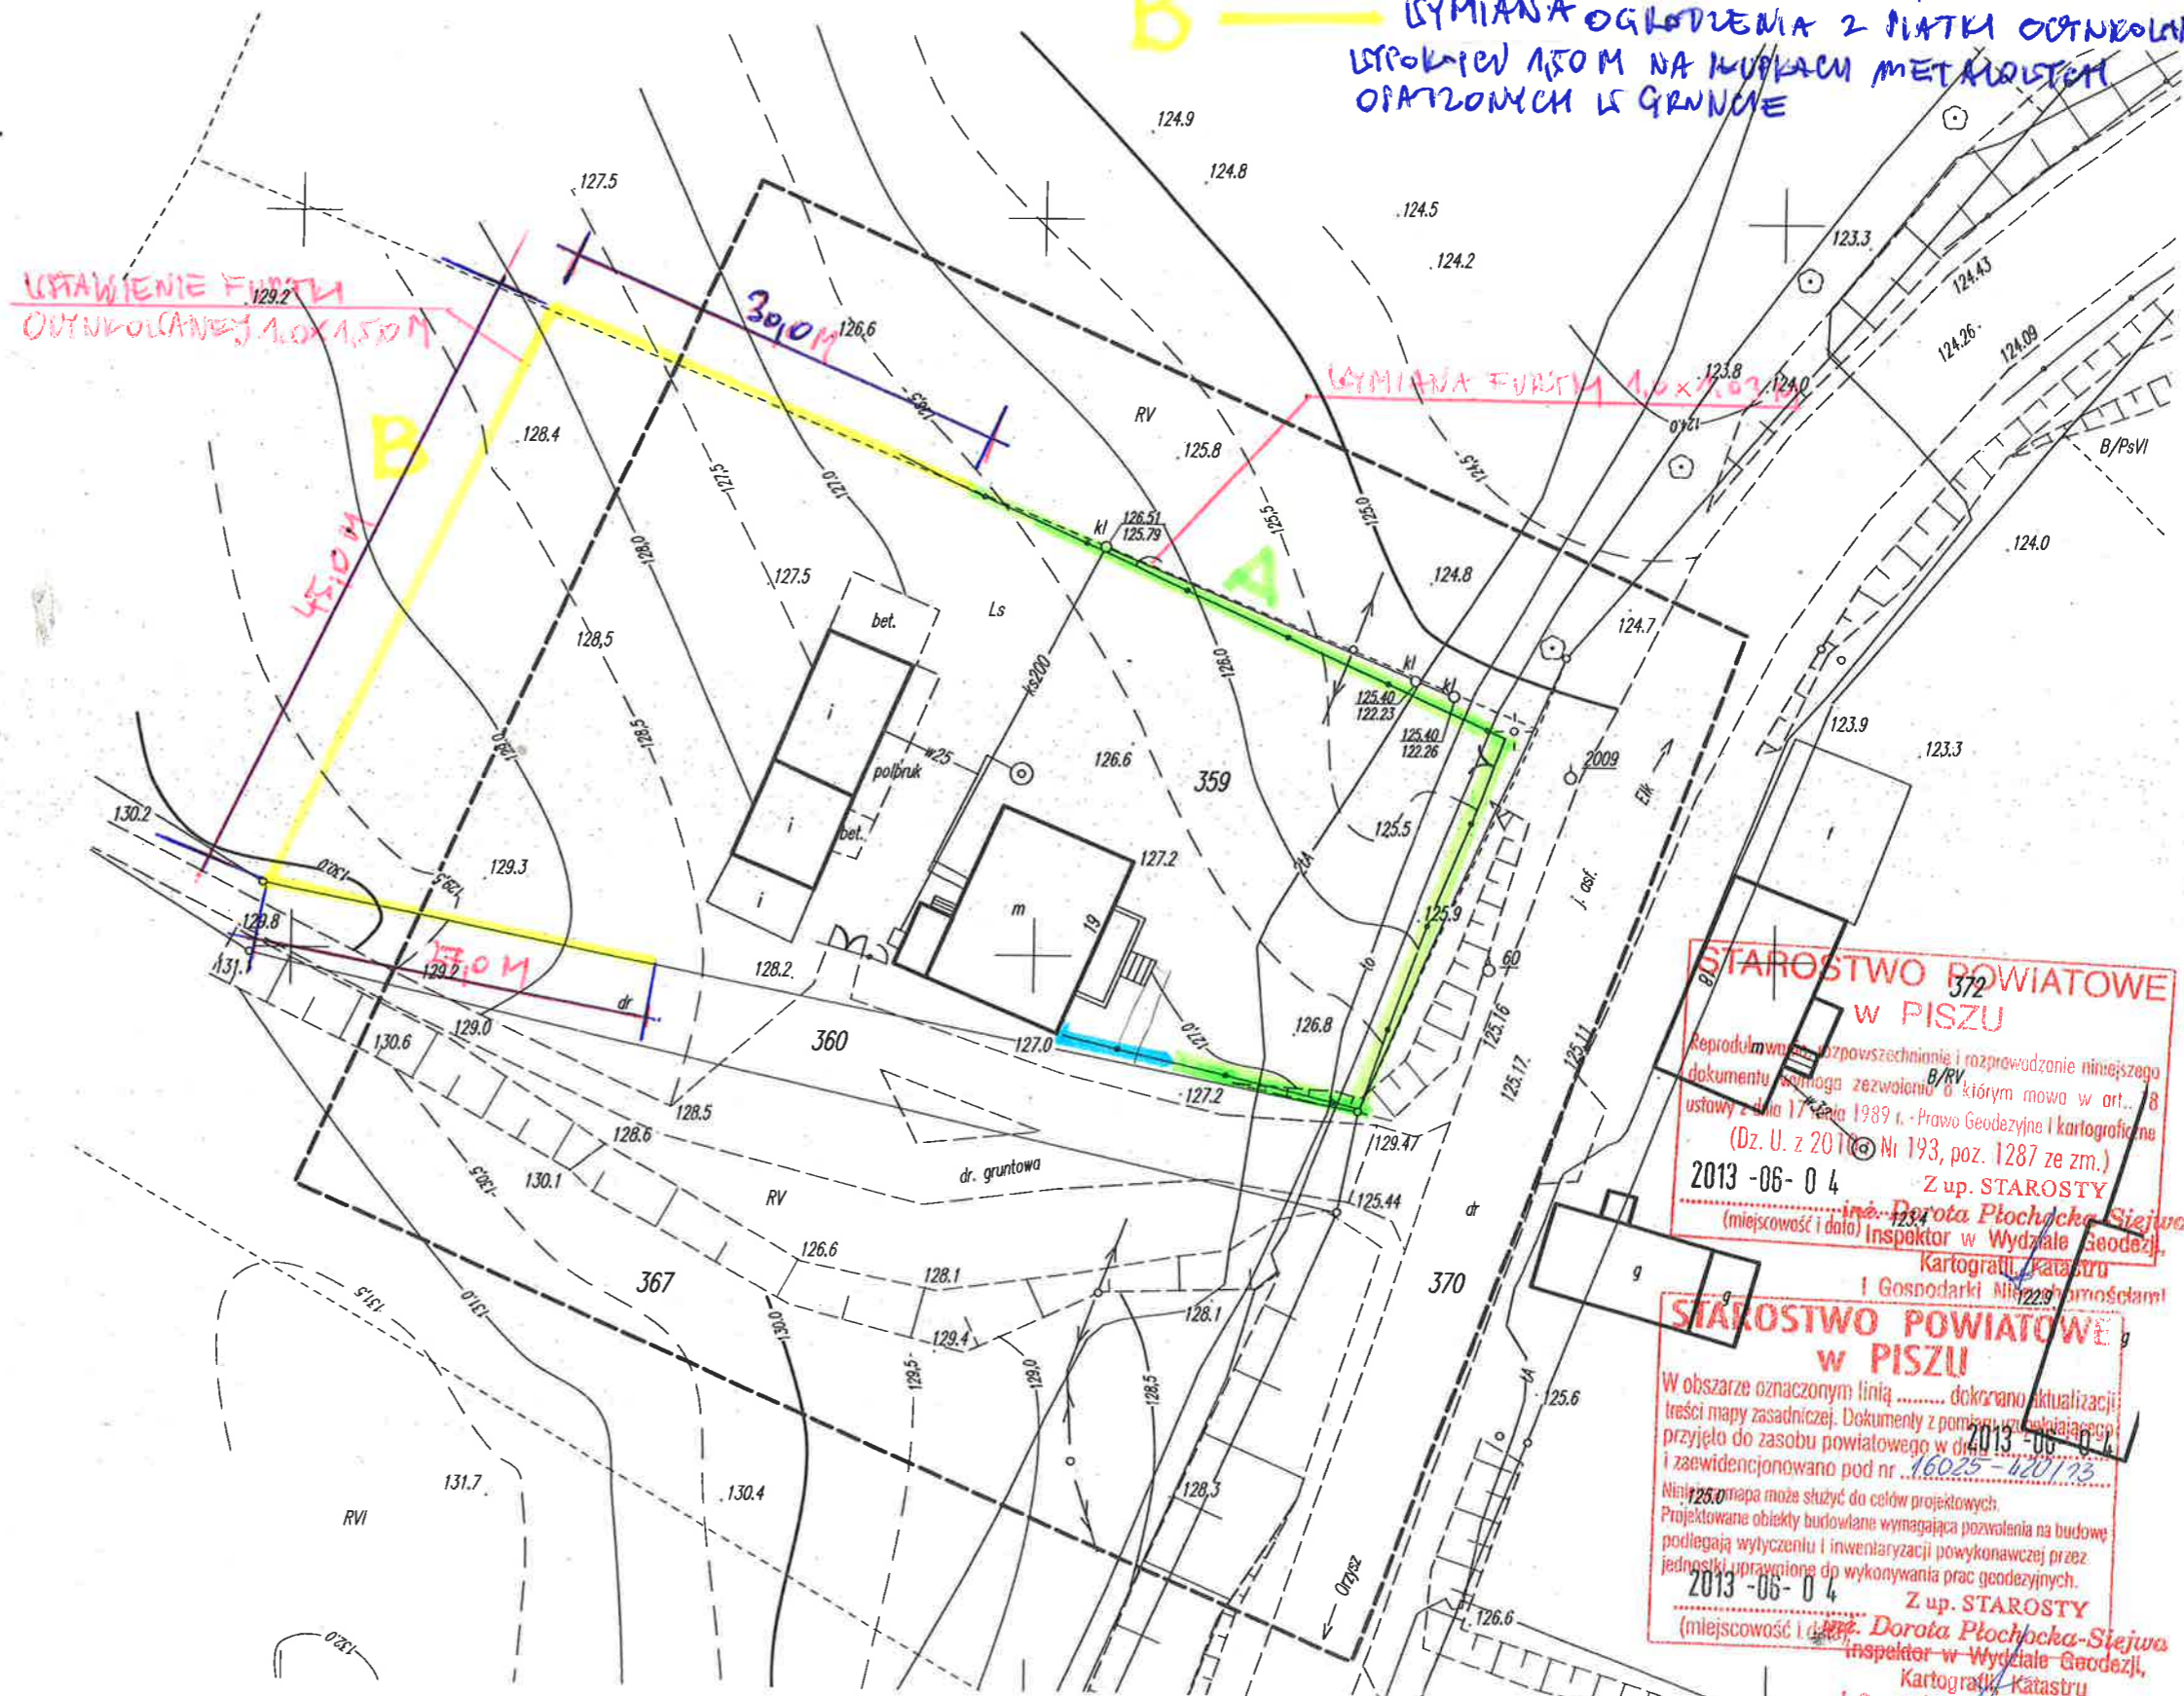

STAROSTWO POWIATOWE
w PISZU
 Reprodukowanie, rozpowszechnianie i rozprawdzenie niniejszego dokumentu jest zgodne z art. 8 ustawy z dnia 17 lutego 1989 r. - Prawo Geodazyjne i Kartograficzne (Dz. U. z 2010 r. Nr 193, poz. 1287 ze zm.)
 2013-06-04 Z up. STAROSTY
 inż. Dorota Płochocka-Siejwa
 Inspektor w Wydziale Geodazji, Kartografii, Katastru i Gospodarki Nieruchomościami

STAROSTWO POWIATOWE
w PISZU
 W obszarze oznaczonym linią dokonano aktualizacji treści mapy zasadniczej. Dokumenty z pominięciem aktualizację przyjęto do zasobu powiatowego w dniu 2013-06-04 i zaewidencjonowano pod nr 16025-420/13.
 Niniejsza mapa może służyć do celów projektowych. Projektowane obiekty budowlane wymagające pozwolenia na budowę podlegają wytyczeniu i inwentaryzacji powykonawczej przez jednostki uprawnione do wykonywania prac geodezyjnych.
 2013-06-04 Z up. STAROSTY
 inż. Dorota Płochocka-Siejwa
 Inspektor w Wydziale Geodazji, Kartografii, Katastru i Gospodarki Nieruchomościami