




430 1501 A5
3 0 -08- 2024

27.05.2024

granica opracowania

R=1120.00
R=0
151+392.82
PEK

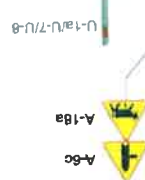

151+400

151+300



łączy arkusz 2.44

Zośd

ZAMAWIAJĄCY



BIURO PROJEKTOWE

AMPRO
Andrzej Malinowski
ul. Młocza 165C lok. 3B
04-768 Warszawa
tel. 801 533 578



TEMAT

Aktualizacja projektu stałej organizacji ruchu dla drogi wojewódzkiej nr 544 Przyszysz - Ostrołęka

nazwa rysunku

Projekt stałej organizacji ruchu
Plan sytuacyjny
151+290 - 151+400

skala
1:500

upracznik
Inż. Bartłomiej Skoczny



projekt

data
maj 2024

nr rys.
2.45

DROGA WOJEWÓDZKA NR 544

odc. od km 151+400 do km 151+884

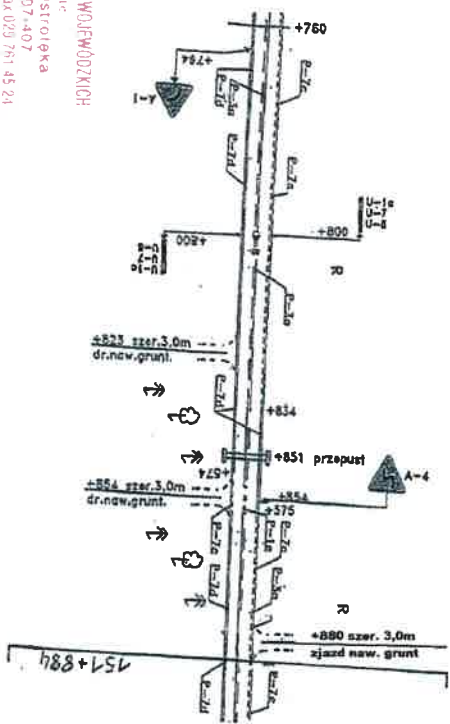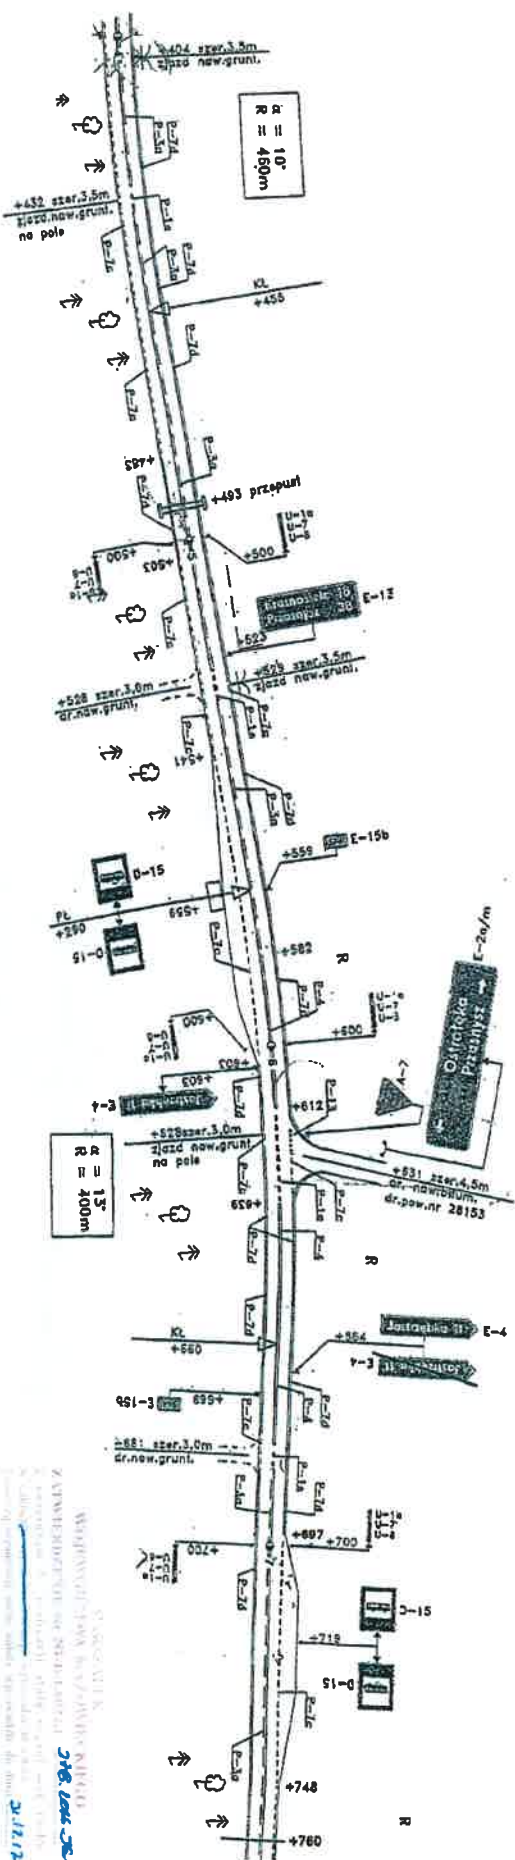

MAZOWIECKI ZARZĄD DRÓG WOJEWÓDZKICH

Radon Drogowy Ostrołęka

W 067win14 07.407

NIP-527 02/03-16 REASON 012205740-200000


13 0 -06- 2015

distance of 100m/1000m

 $\frac{5}{7}$

2.11.12

378. LAM. JC

1-1
 2-1
 3-1
 100-1

→ 700 →

80 8 0-15 712 97 + 700 2-74

U=1.0
U=2.0
U=3.0

Arkusz nr 73

Profil

SKALA: 1 : 1000


STRONA


158

Arkusz nr 74

ZATWIERDZENIE
NDA, 0418 02 40, wzrodo 2004-11
Zatwierdzenie do realizacji, skład organizację
nuciu w zakresie: ze zmiennymi. Termin wykonawstwa
miejscę organizacji nuczni należy zgłosić do:
Departmentu Nauki i Inżynierii i Informatyki
03-718 Warszawa, ul. Kos. 15, 00-610 Warszawa, 5. pięc. 022 5678042
2010 - 01- 4 105

DIRECTOR

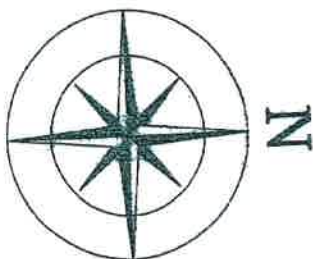

	
Projektant CGM Projekt Sp. z o.o., ul. Wapleńska 25, 04-691 Warszawa	Inwestor Mazowiecki Zarząd Drogi Wojewódzki, ul. Kuźnicka 83/85, 00-380 Warszawa
Nazwa obiektu PROJEKT ORGANIZACJI RUCHU DROGA WOJEWÓDZKA nr 244 PRZYSZYNŃ - OSTROŁĘŻA	Nr rysunku 1
Nazwa rysunku STAŁA ORGANIZACJA RUCHU	Skala 1:500

Droga wojewódzka nr 544 od km 151+980 do km 152+150

14 MAR 2011

up. MAŁGOSIA WOJEWÓDZKA

MAŁGOSIA WOJEWÓDZKA

Województwo Świętokrzyskie
Załącznik nr 1 do D-1802-2-1-361-2011
Załącznik do realizacji istniejącej organizacji ruchu
w całości / w części bez zmian / po wprowadzeniu zmian
Niniejszą organizację ruchu należy wprowadzić do dnia 31.03.2011 r.
Termin wprowadzenia organizacji ruchu należy zgłosić co
najmniej 7 dni przed dniem wprowadzenia organizacji ruchu do
ojca: Departamentu Inżynierii i Infrastruktury
03-718 Warszawa, ul. K. L. Krasińskiego 1, fax: 225979802



MAZOWIECKI ZARZĄD
DRÓG WOJEWÓDZKICH
w Warszawie
ul. Czerniakowska 97-107
tel. 022 761 43 21, fax 022 761 88 00

STARSZY REFERENT
ds. Ewidencji i Dokumentacji
mgr inż. Aneta Zawulak

REKTOR REJONU

MZD
L=84,57m
Lk=65,00m
H=0,50m
Xs=64,94m
Ys=2,01m

KLK=KRP km 152+109 A=151
R=350m

Z UPÓWAZNIENIEM
KOMENDANTA WODNOCIEKOWSKIEGO
PROJEKT - SZKIC
organizacji ruchu opiniuje
pozytywnie - negatywnie
z następującymi uwagami:

Ekspert
Wydział Ruchu Drogowego
KMP z siedzibą w Pabianach
kom. mgr inż. Krzysztof Bielecki

CGM

CGM Projekt sp. z o.o., ul. Wileńska 25, 04-091 Warszawa


Nazwa obiektu
DROGA WOJEWÓDZKA nr 544

2

STAJA ORGANIZACJA RUCHU

1:500

Legenda:

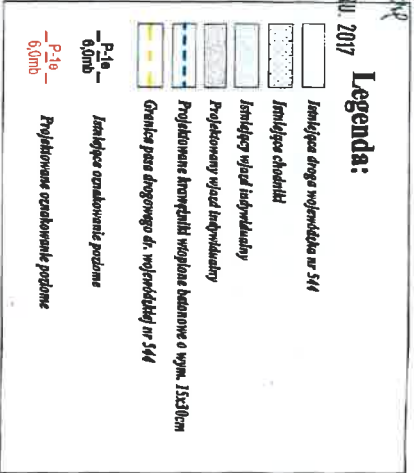

ZESPÓŁ PROJEKTOWY				
branża	funkcja	imię i nazwisko	nr uprawnień	podpis
DRÓGOWA	opracował	mgr inż. Mariusz Giers		
	opracował			
	opracował			

<p>"TRAFFIC" PRACOWNIA PROJEKTOWA DROG I INSTYTUT MAŁCIE GERS 07-410 OSTROŁĘKA, UL. GEN. STEFANA ROMCZNEGO "BORTA" 3/1 kom. 508-168-083, NIP 758-210-24-68, Regon 149280879</p>	



Droga wojewódzka nr 544
od km 151+980 do km 152+170

152+159 ÷ 152+170

14 WRZ 2011

UP: WARSZĄKA WOJEWÓDZKA

WOJEWÓDZKA WARSZĄKA
ZATWIERDZENIE Nr N-D-1402 2. 1. 561 2011
Zatwierdzenie do realizacji stałą organizację ruchu
w całości / w części bez zmian / po wprowadzeniu zmian
Należy organizację ruchu należy wprowadzić do dnia 21.10.2011
Termin wprowadzenia organizacji ruchu należy zgłosić do
najpóźniej na 7 dni przed wprowadzeniem organizacji ruchu do
Dziennika Urzędowego i Informacyjny
03-718 Warszawa, ul. Kł. I. Kłopotowskiego 5, tel. 225979802


22 08 2011

PROJEKT - SZKIC
organizacji ruchu opiniuje
pozytywnie - negatywnie
z następującym warunkami

Ekspert
Wydział Ruchu Drogowego
KWP z siedzibą w Radośnie
kom. mgr inż. Krzysztof Bielecki



A=151
R=200m

MAZOWIECKI ZARZĄD
DROG WOJEWÓDZKICH

Region Drogowy 074002
tel. 021 651 4534, fax 021 751 8800

STARSZY REFERENT
ds. Ewidencji i Dokumentacji
mgr inż. Aneta Zawojak

REKTOREK REGIONU



CGM Projekt Sp. z o.o., ul. Wąglińska 28, 04-091 Warszawa

ul. Kłopotowskiego 5, 00-718 Warszawa
Biuro Organizacji Ruchu

DROGA WOJEWÓDZKA Nr 544 Radośnie - Ostrołęka

STALA ORGANIZACJA RUCHU

2


1:500

DROGA WOJEWÓDZKA NR 544 Odc. od km 152+170 do km 152+360

106.67
106.32
106.34
106.39
106.36
106.09
106.51
106.59
106.94
106.58
106.12


Arkusz nr 76

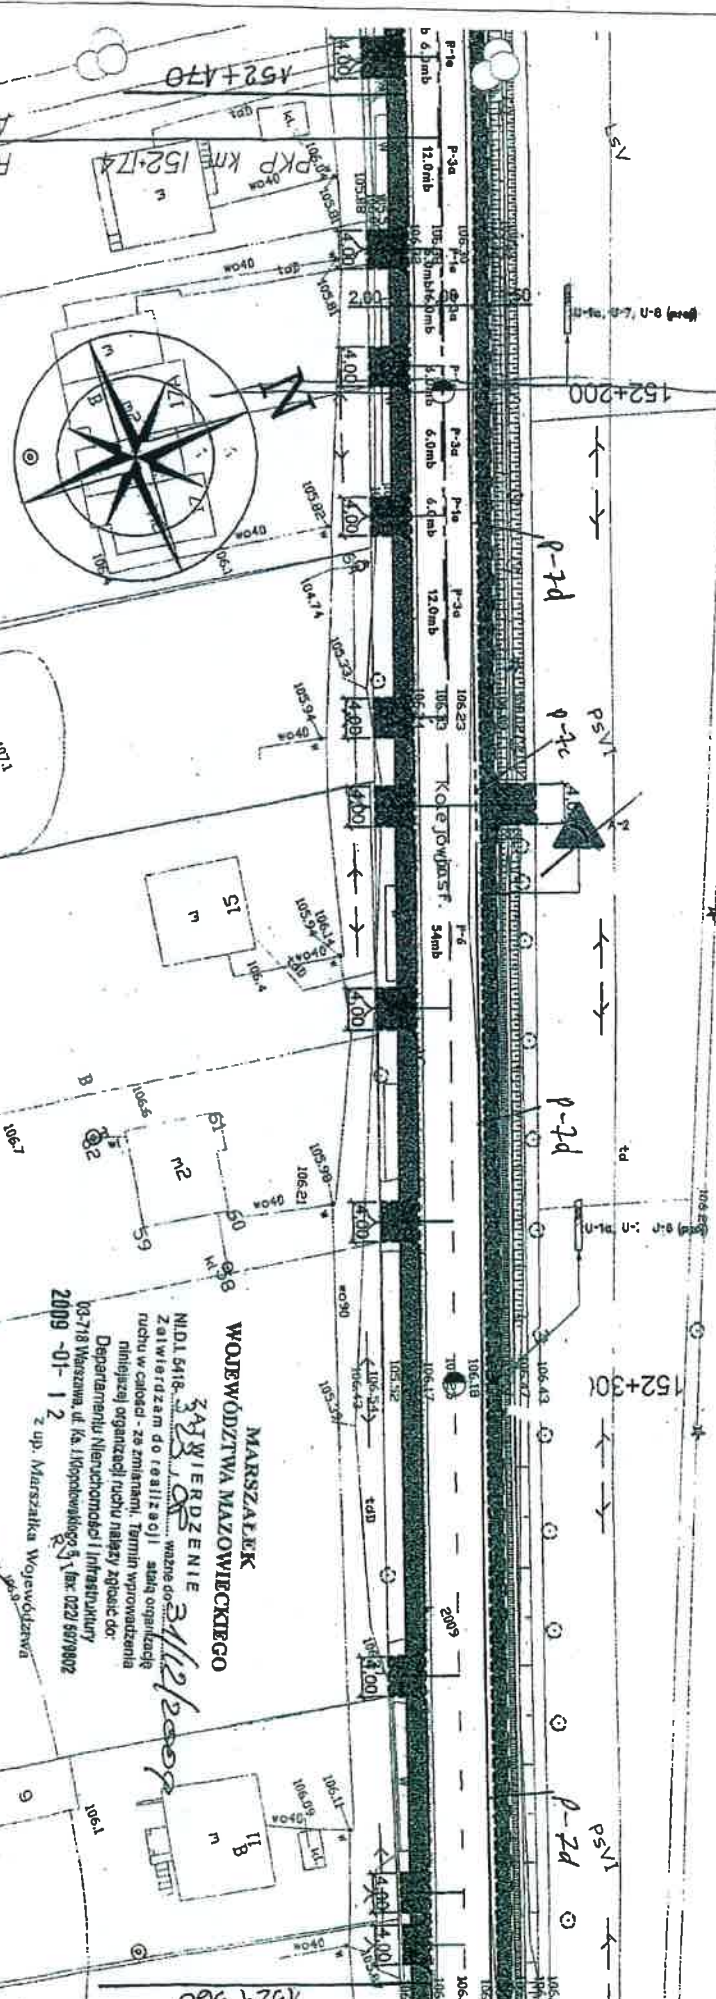

MARSZAŁEK
WOJEWÓDZTWA MAZOWIECKIEGO
ZAWIERZENIE
Nadużalenie do realizacji
Zawierzenia do realizacji
ruchu w całości - ze zmianami. Termin wypracowania
miejscowej organizacji ruchu należy zgłosić do:
Departamentu Nieruchomości i Infrastruktury
103-718 Warszawa, ul. Kałkowska 23, fax 022 6979802
2009-01-12
z up. Marszałka Województwa


Jan Baranowski
Zastępca Dyrektora Departamentu
Nieruchomości i Infrastruktury

MAZOWIECKI ZARZĄD
DRÓG WOJEWÓDZKICH
w Warszawie
Folion Drogowy Ostrojska
2/3 w Cielminku 07-407
tel. 028 781 45 24, fax 028 781 92 00
KIEROWNIK
mgr inż. Piotr Makowski

CGM

Projektant	CGM Projekt Sp. z o.o., ul. Wapleńska 25, 04-691 Warszawa
Inwestor	Mazowiecki Zarząd Dróg Wojewódzkich, ul. Kruszkowskiego 3, 00-380 Warszawa
Nazwa obiektu	PROJEKT ORGANIZACJI RUCHU DROGA WOJEWÓDZKA NR 544 PRZEBUDOWA - OSTROJSKA ORAZ DROGA WOJEWÓDZKA NR 628 MANDY WAZ - NOWA WIEŚ
Nazwa rysunku	STAKA ORGANIZACJA RUCHU
Strona	3
Skala	1:500

odc. od km 152+550 do km 152+750

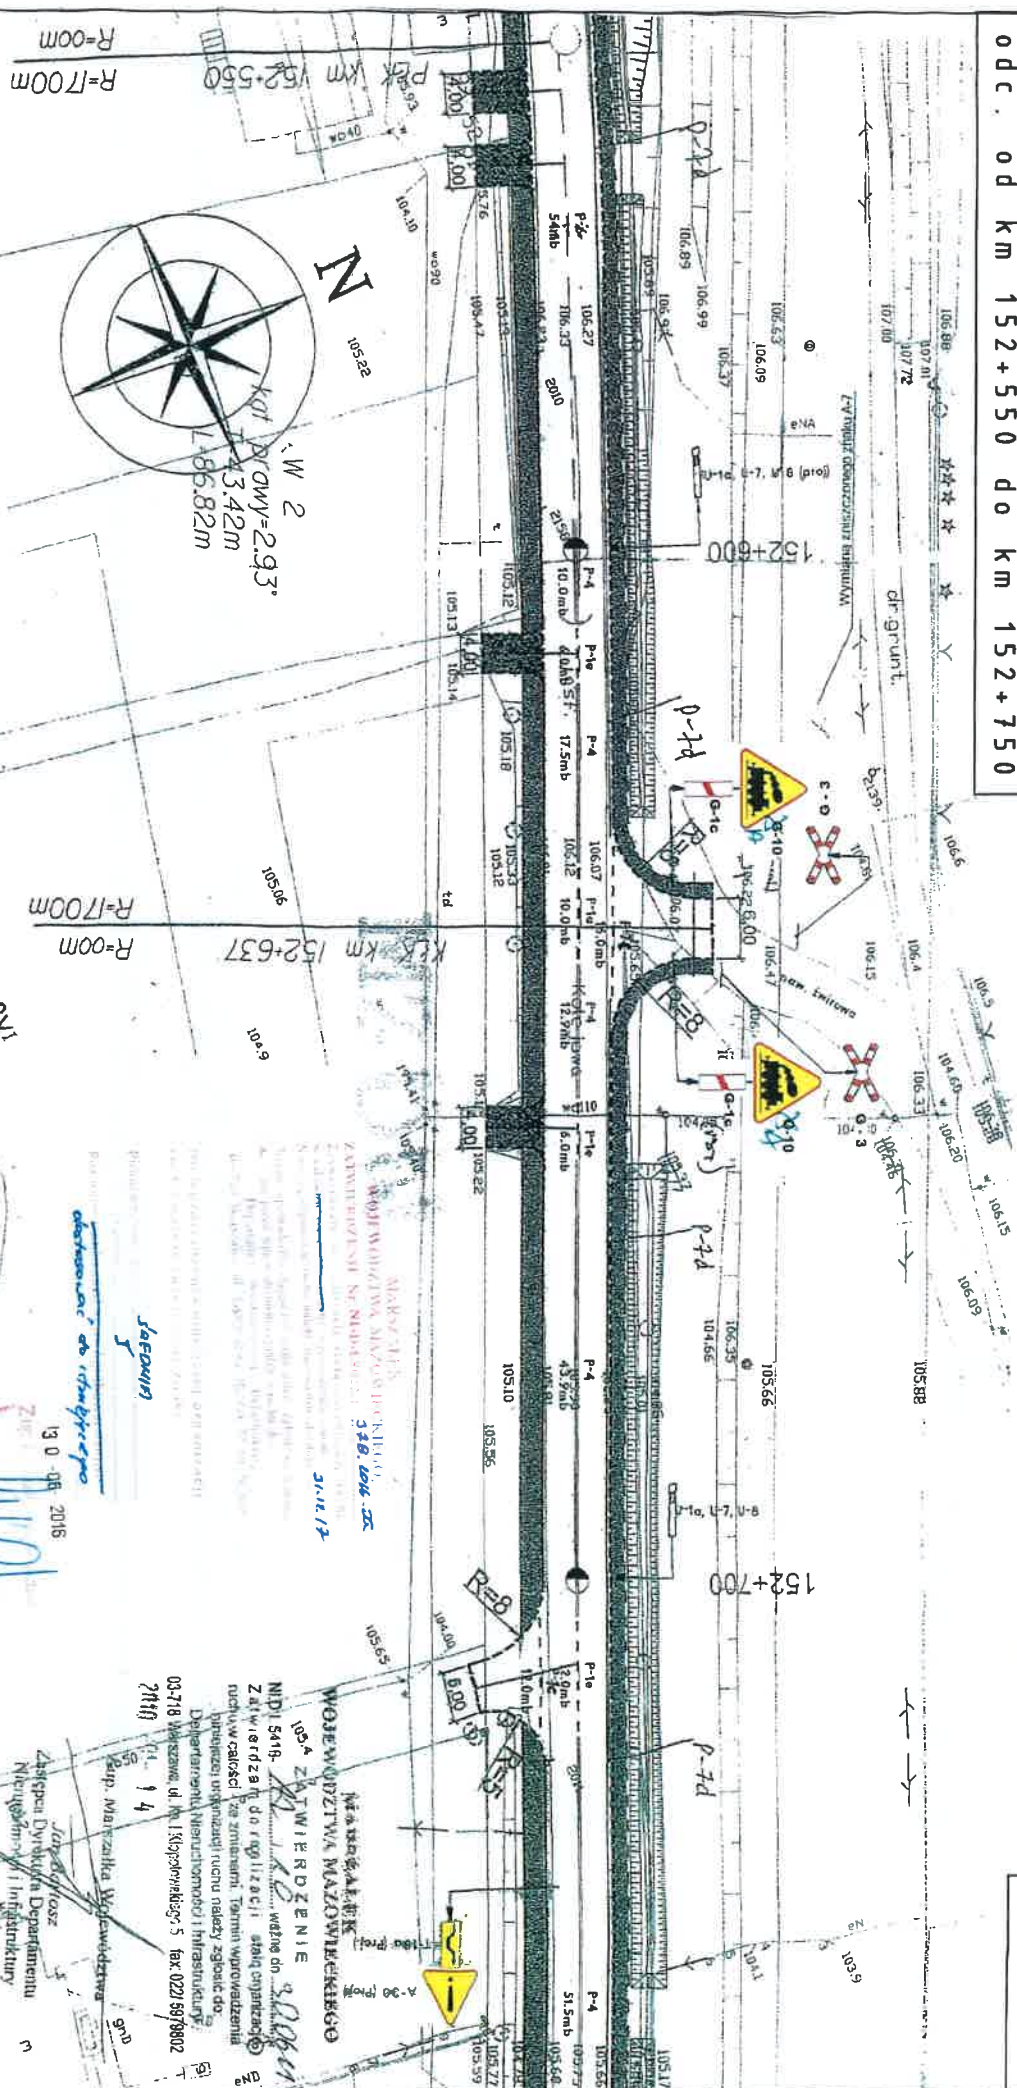

MAZOWIECKI ZARZĄD DRÓG WOJEWÓDZKICH

ul. Świerczkowska 94, tel. 22 629 721 45 74


<p>CGM</p>	
<p>Projektant</p>	<p>CGM Projekt Sp. z o.o., ul. Wapienna 25, 04-691 Warszawa</p>
<p>Inwestor</p>	<p>Mazowiecki Zarząd Dróg Wojewódzkich, ul. Kruczkowskiego 3, 00-380 Warszawa</p>
<p>Nazwa obiektu</p>	<p>PROJEKT ORGANIZACJI RUCHU DROGA WOJEWÓDZKA NR 544 PRZASNYSZ - OSTROŁĘKA</p>
<p>ORAZ</p>	<p>DROGA WOJEWÓDZKA NR 628 MAKÓW MZ - INOWA WIEŚ</p>
<p>Wzrost</p>	<p>5</p>
<p>Skala</p>	<p>1:1000</p>

Arkusz Nr 79
Maksymilian
Wojciechowski
Zawierzenie

[illegible]

2010-01-14


100

P-4 105.36

29.511


10/1

09/1/2006

15

T-A-P.

km

1

152 / DORSZALEK

SWA NAZOWIECKIEGO
2/10665-2011
NIP: 1402100100

Pracej stela / oglaševanje rachu

51.12.19

organizacji. Wzrostu należy zwrócić uwagę na prowadzenie organizacji ruchu do

Nieuchamogylia Inżynieria
ul. I. Kłopotyńskiego 5, fax. 22/5979402


00-380 Warszawa

NY SZ - OSTRZEŻENIA

DW 544

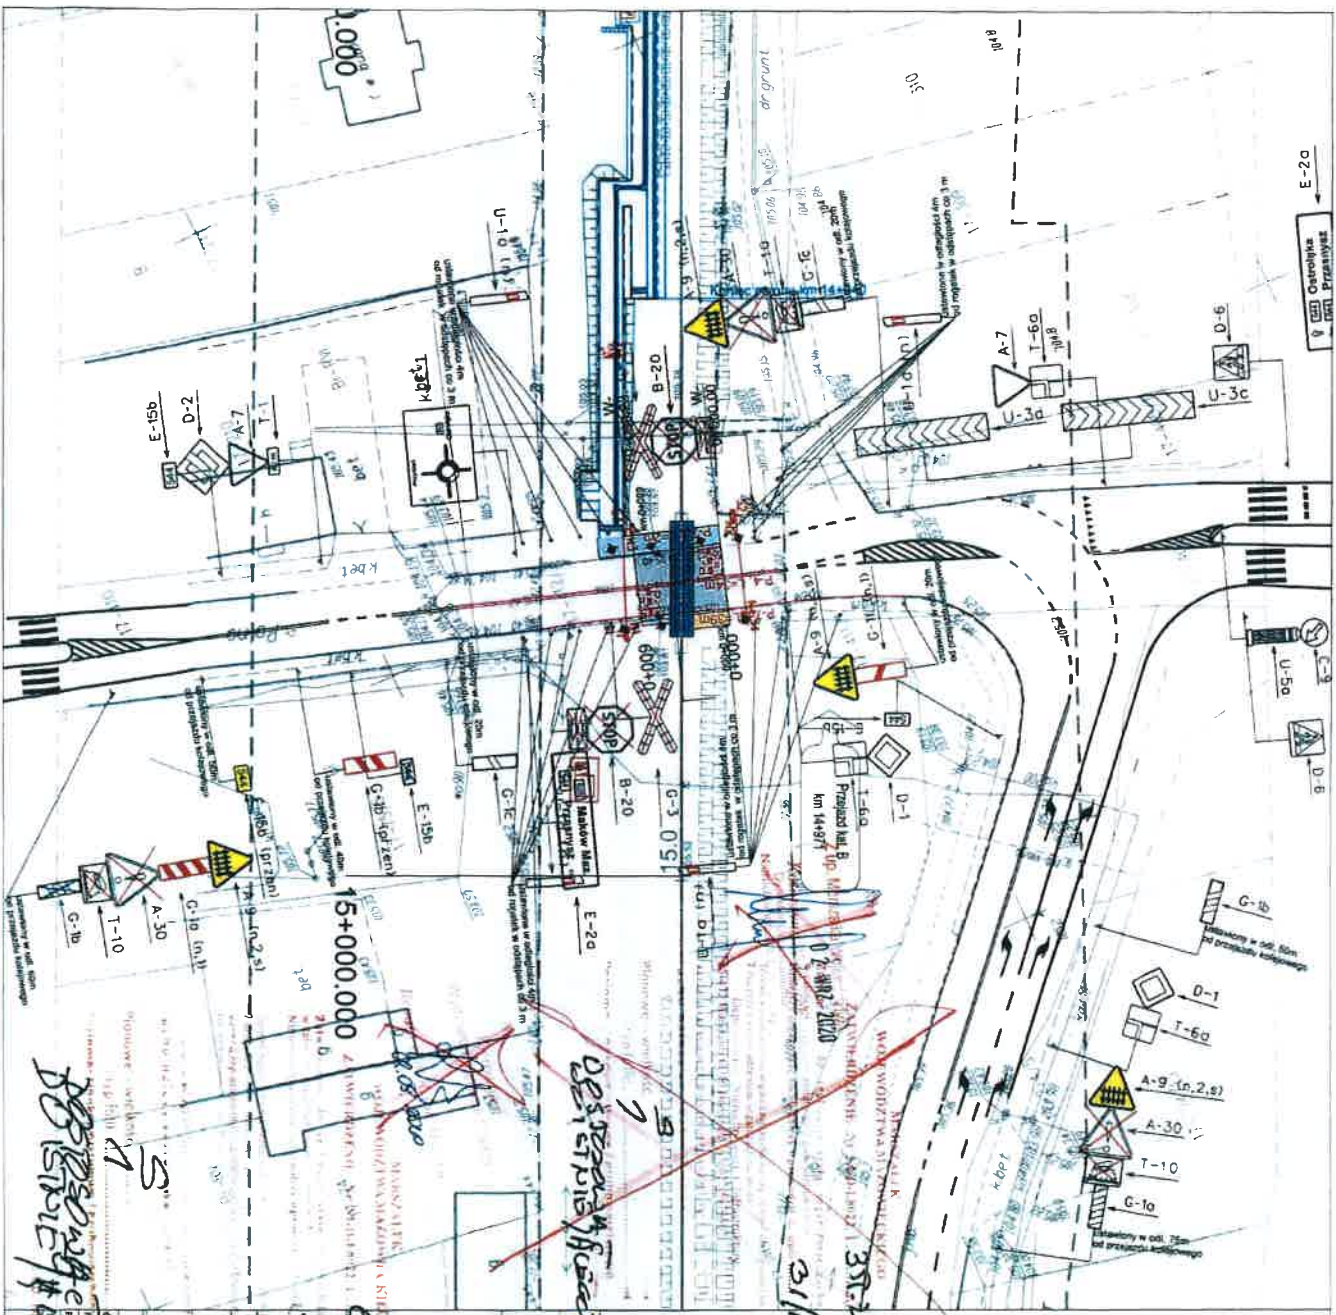

LEGENDA:	

[illegible]


WYKONAWCA
Pomorski Przedsiębiorstwo
Mechaniczne - Toruń Sp. z o.o.
ul. Głębka 42

JEDYNOSTKA PROJEKTOWA
Voaseng Polska Sp. z o.o.
ul. Głębka 17/5

PROJEKT POLSKIE LINIE KOLEJOWE S.A.
03-734 Warszawa

60-001 Question

 PPT

VOESSING
K&N

WZK - Wykonawca robót budowlanych w ramach projektu pn.: „Modernizacja i remonty obiektów infrastruktury technicznej na obszarze gminy Ostrołęka” nr 35 na oddział Ostrołęka - Chociszewo.

NARWA OBEKTU BUDOWLANIEDO:

FAZA PROJEKTU: PROJEKT BUDOWLANY

BRANŻOWY:
ORGANIZACJA RUCHU PROLOGOWO
PRZESŁA PRzebudowa ulic w drogimieje serduszu Gubowo - Jaritzka

HEMAT ORGANIZACJI RUCHU

[illegible]

Arkusz nr 81

2010-01-14
z up. Marszałka Województwa

Ważne do 30.06.2011
stałą gęstość

[illegible]

~~Dielectric~~
 $R=0$

PROJEKT ORGANIZACJI RUCHU

88